allabrf.se

243290/12

20120619004993

OMBILDNINGS
KONSULTEN

Ekonomisk plan för
HSB Brf Ynglingen i Järfälla

Vasaplatsen 2-6 & Ynglingavägen 11, Jakobsberg



Denna ekonomiska plan är upprättad av styrelsen i HSB Brf Ynglingen i Järfälla biträdda av Ombildningskonsulten våren 2012.

Registrerades av Bolagsverket 2012-06-20

allabrf.se

20120619044994

Innehållsförteckning

1. Allmänna förutsättningar 3

2. Beskrivning av fastigheten 4

2.1 Sammanfattning fastighetsbeskrivning 5

3. Sammanställning av fastighetens reparationsbehov 6

4. Beräknade kostnader för föreningens förvärv 7

4.1 Övriga upplysningar om förvärvskalkylen 7

5. Finansieringsplan 8

5.1 Övriga upplysningar om finansieringen 8

6. Beräknade löpande kostnader 9

7. Beräknade löpande intäkter 10

7.1 Övriga upplysningar om löpande kostnader & intäkter: 10

8. Lägenhetsförteckning 11

10. Ekonomisk prognos 13

11. Ekonomisk känslighetsanalys 13

Särskilda förhållanden 14

Intyg - Boverket 15

Bilaga: Teknisk besiktning

Kontaktuppgifter:

Ombildningskonsulten
Box 3309
103 66 Stockholm
Tel. 08 – 400 268 50
info@ombildningskonsulten.se

HSB Brf Ynglingen i Järfälla
C/o Jungefors
Vasaplatsen 2
177 57 Järfälla
org: nr 769623-6624

allabrf.se

20120619050003

8. Lägenhetsförteckning

Andelstalet är baserat på lägenhetens yta som andel av den totala ytan. Andelstalet visas vid ca 73 % anslutningsgrad respektive 100 % anslutningsgrad.

Lägenhetsytorna är avrundade nedåt till närmsta heltal samt uppgivna av säljaren och ej kontrollerade.

När lägenheten köps med bostadsrätt får lägenheten ett andelstal. Andelstalet visar lägenhetens del i föreningens tillgångar och skulder. Andelstalen kommer att förändras i takt med anslutningsgraden till dess att alla lägenheter är upplåtna med bostadsrätt (100 %)

Alla boende ska, utöver avgiften, även betala hushållsel.

Lgh-ID	Yta	Insats	Andelstal vid 73 %	Andelstal vid 100%	Årsavgift BR 2012	Årshyra HR 2012
1	96 m²	1 094 400 kr	4,9974%	3,6254%	59 270 kr	109 080 kr
2	89 m²	1 014 600 kr	4,6330%	3,3610%	54 948 kr	100 092 kr
3	88 m²	1 003 200 kr	4,5809%	3,3233%	54 331 kr	99 012 kr
4	96 m²	1 094 400 kr	4,9974%	3,6254%	59 270 kr	109 080 kr
5	89 m²	1 014 600 kr	4,6330%	3,3610%	54 948 kr	100 092 kr
6	88 m²	1 003 200 kr	4,5809%	3,3233%	54 331 kr	99 012 kr
7	96 m²	1 094 400 kr	4,9974%	3,6254%	59 270 kr	111 972 kr
8	89 m²	1 014 600 kr	4,6330%	3,3610%	54 948 kr	100 092 kr
9	88 m²	1 003 200 kr	4,5809%	3,3233%	54 331 kr	99 012 kr
10	96 m²	1 094 400 kr	4,9974%	3,6254%	59 270 kr	113 544 kr
11	66 m²	752 400 kr	3,4357%	2,4924%	40 748 kr	77 172 kr
12	72 m²	820 800 kr	3,7480%	2,7190%	44 452 kr	82 404 kr
13	66 m²	752 400 kr	3,4357%	2,4924%	40 748 kr	77 172 kr
14	66 m²	752 400 kr	3,4357%	2,4924%	40 748 kr	77 172 kr
15	72 m²	820 800 kr	3,7480%	2,7190%	44 452 kr	82 404 kr
16	66 m²	752 400 kr	3,4357%	2,4924%	40 748 kr	77 172 kr
17	66 m²	752 400 kr	3,4357%	2,4924%	40 748 kr	74 100 kr
18	72 m²	820 800 kr	3,7480%	2,7190%	44 452 kr	79 332 kr
19	66 m²	752 400 kr	3,4357%	2,4924%	40 748 kr	74 100 kr
20	88 m²	1 003 200 kr	4,5809%	3,3233%	54 331 kr	99 012 kr
21	89 m²	1 014 600 kr	4,6330%	3,3610%	54 948 kr	100 092 kr
22	96 m²	1 094 400 kr	4,9974%	3,6254%	59 270 kr	107 868 kr
23	88 m²	1 003 200 kr	4,5809%	3,3233%	54 331 kr	99 012 kr
24	89 m²	1 014 600 kr	4,6330%	3,3610%	54 948 kr	100 092 kr
25	96 m²	1 094 400 kr	4,9974%	3,6254%	59 270 kr	110 736 kr
26	88 m²	1 003 200 kr	4,5809%	3,3233%	54 331 kr	101 640 kr
27	89 m²	1 014 600 kr	4,6330%	3,3610%	54 948 kr	100 092 kr
28	96 m²	1 094 400 kr	4,9974%	3,6254%	59 270 kr	110 736 kr
29	96 m²	1 094 400 kr	4,9974%	3,6254%	59 270 kr	112 296 kr
30	56 m²	638 400 kr	2,9151%	2,1148%	34 574 kr	65 784 kr

allabrf.se

20120619050004

Lgh-ID	Yta	Insats	Andelstal vid 73 %	Andelstal vid 100%	Årsavgift BR 2012	Årshyra HR 2012
31	38 m²	433 200 kr	1,9781%	1,4350%	23 461 kr	47 004 kr
32	58 m²	661 200 kr	3,0193%	2,1903%	35 809 kr	67 860 kr
33	54 m²	615 600 kr	2,8110%	2,0393%	33 339 kr	63 432 kr
Tot:	**2 648 m²**	**30 187 200 kr**	**137,84%**	**100,00%**	**1 634 858 kr**	**3 027 672 kr**

Lokaler	Typ	Yta/antal	Årshyra 2012 (exkl fastighetsskatt)
Lokal	kontor	100 m²	67 200 kr
Tot:		**100 m²**	**67 200 kr**

Nyckeltal genomsnittslägenhet:

En genomsnittlig lägenhet i HSB Brf Ynglingen i Järfälla är 80 kvm stor och får en insats på 912 000 kr vilket motsvarar 11 400 kr/kvm.

Avgiften för samma lägenhet är 4 113 kr/månad vilket motsvarar 617 kr/kvm/år.

Motsvarande lägenhet som hyresrätt kostar med dagens hyresläge 7 620 kr/månad vilket motsvarar 1 143 kr/kvm/år.

Bostadsrättstillägg:

Utöver giltig hemförsäkring skall alla bostadsrättsinnehavare ha ett sk bostadsrättstillägg till sin försäkring.

Föreningen avser att teckna ett gemensamt bostadsrättstillägg för alla medlemmar och kostnaden för detta är inräknad i årsavgiften. Medlem behöver inte teckna detta tillägg på egen hand.

allabrf.se

20120619050005

10. Ekonomisk prognos

ÅRLIGA KOSTNADER	År 1 2012	År 2 2013	År 3 2014	År 4 2015	År 5 2016	År 6 2017	År 11 2022
Räntor	985 779 kr	985 779 kr	985 779 kr	985 779 kr	985 779 kr	985 779 kr	985 779 kr
D&U	989 280 kr	1 009 066 kr	1 029 247 kr	1 049 832 kr	1 070 828 kr	1 092 245 kr	1 205 927 kr
Yttre fond	87 600 kr	89 352 kr	91 139 kr	92 962 kr	94 821 kr	96 717 kr	106 784 kr
Fastighetsavg	49 045 kr	50 026 kr	51 026 kr	52 047 kr	53 088 kr	54 150 kr	59 786 kr
Σ	**2 111 704 kr**	**2 134 223 kr**	**2 157 191 kr**	**2 180 620 kr**	**2 204 516 kr**	**2 228 891 kr**	**2 358 275 kr**

ÅRLIGA INTÄKTER	År 1 2012	År 2 2013	År 3 2014	År 4 2015	År 5 2016	År 6 2017	År 11 2022
Hyror	858 491 kr	879 953 kr	901 952 kr	924 501 kr	947 613 kr	971 304 kr	1 098 941 kr
Lokaler	67 200 kr	68 544 kr	69 915 kr	71 313 kr	72 739 kr	74 194 kr	81 916 kr
Årsavgifter	1 186 013 kr	1 185 725 kr	1 185 325 kr	1 184 806 kr	1 184 164 kr	1 183 393 kr	1 177 418 kr
Σ	**2 111 704 kr**	**2 134 223 kr**	**2 157 191 kr**	**2 180 620 kr**	**2 204 516 kr**	**2 228 891 kr**	**2 358 275 kr**

Avgift/kvm/år	617 kr/m²/år	617 kr/m²/år	617 kr/m²/år	617 kr/m²/år	616 kr/m²/år	616 kr/m²/år	613 kr/m²/år
Avgift 80kvm	**4 116 kr**	**4 115 kr**	**4 114 kr**	**4 112 kr**	**4 110 kr**	**4 107 kr**	**4 086 kr**

Förutsättningar:
Antagen genomsnittsränta: 4 %.
Inflationsantagande: 2 %
Antagen hyresutveckling: 2,5 % för bostäder & 2 % för lokaler
Fastigheten förvärvas under löpande kalenderår. I prognos/känslighetsanalys har alla förändringar baserats på basis av 1/1-31/12.

Föreningen har ej beräknats att göra några amorteringar utom i de fall någon av kvarvarande hyreslägenheter säljs med bostadsrätt. Kvarvarande hyresrätter har ett bedömt marknadsvärde om ca 13 800 000 kr. Observera att ovanstående är en prognos som gäller under angivna förhållanden. Förändring av årsavgiften kan komma att ske vid behov.

11. Ekonomisk känslighetsanalys

	År 1 2012	År 2 2013	År 3 2014	År 4 2015	År 5 2016	År 6 2017	År 11 2022
Årsavg enl prognos	1186013 kr	1 185 725 kr	1 185 325 kr	1 184 806 kr	1 184 164 kr	1 183 393 kr	1 177 418 kr
Årsavgift om...							
Ränta + 1%	1432458 kr	1 432 170 kr	1 431 769 kr	1 431 250 kr	1 430 609 kr	1 429 838 kr	1 423 863 kr
Ränta + 2%	1678903 kr	1 678 615 kr	1 678 214 kr	1 677 695 kr	1 677 053 kr	1 676 283 kr	1 670 308 kr
Ränta - 1%	939 568 kr	939 281 kr	938 880 kr	938 361 kr	937 719 kr	936 949 kr	930 973 kr
Inflation + 1 %	1186013 kr	1 196 313 kr	1 207 028 kr	1 218 176 kr	1 229 770 kr	1 241 828 kr	1 309 676 kr
Inflation – 1%	1186013 kr	1 175 138 kr	1 163 832 kr	1 152 084 kr	1 139 879 kr	1 127 206 kr	1 056 329 kr

allabrf.se

20120619050006

13. Särskilda förhållanden

Medlem som innehar bostadsrätt ska erlägga årsavgift med belopp som anges i planen eller enligt styrelsens beslut.

Bostadsrättshavarna skall betala insats. För bostadsrätt i föreningens hus betalas dessutom, på tider som av styrelsen bestäms, en av styrelsen fastställd årsavgift. Årsavgiften avvägs så att den i förhållande till lägenhetens andelstal kommer att bära sin del av föreningens kostnader, samt eventuell amortering och avsättning till fonder.

De i denna ekonomiska plan lämnade uppgifterna angående fastighetens, beräknade kostnader och intäkter m.m. hänför sig till vid tidpunkten för planens kända förutsättningar. I det fall driftskostnaderna och/eller fastighetsskatten skulle bli högre än beräknat kan föreningen komma att höja årsavgifterna.

I de fall verksamheten initialt ej uppgår till 60 % kan föreningen skattemässigt bli en s.k. oäkta bostadsföretag.

Bostadsrättshavaren skall ha giltig hemförsäkring med tillägg för bostadsrättslägenhet. Utöver årsavgift skall medlemmarna betala hushållsel.

I övrigt hänvisas till föreningens stadgar av vilka bl.a. framgår vad som gäller vid föreningens upplösning eller likvidation.

Jakobsberg den 28 / 5 - 2012

HSB Brf Ynglingen i Järfälla

Underskrift

Leena Jungefors

Namnförtydligande

Underskrift

Lars Larsson

Namnförtydligande

Underskrift

Tuomo Puukko

Namnförtydligande

allabrf.se

Intyg

20120619050007

Undertecknade, som för ändamål som avses i 3 kap 2 § bostadsrättslagen granskat den ekonomiska planen för Bostadsrättsförening Ynglingen i Järfälla, org. nr 769623-6624 får härmed ge följande intyg.

Planen innehåller de upplysningar, som är av betydelse för bedömande av föreningens verksamhet. Förutsättningarna enligt 3 kap § 5 bostadsrättslagen är uppfyllda.

De uppgifter som lämnats i planen är riktiga och stämmer överens med tillgängliga handlingar. I planen gjorda beräkningar är vederhäftiga. Flerårsprognosen gäller endast vid de angivna förutsättningarna. Vi har utöver planen tagit del av föreningens stadgar, registreringsbevis, teknisk besiktningsutlåtande, lokalhyreskontrakt, övergripande utlåtande över tredimensionell fastighetsbildning, bedömning av separering av installationer, PM avseende underlag för tredimensionell avstyckning, ritningar avseende avstyckning samt ett utdrag från lantmäteriets fastighetsinformationsregister avseende stamfastigheten.

Vi har inte själva gjort någon besiktning av fastighet, byggnad eller lägenheter, dock har vi tagit del av besiktningsprotokoll av byggnaders status och föreliggande underhållsbehov.

Den genomsnittliga räntan för föreningens lån är initialt beräknad till 4,0 %. Denna kommer att förändras med det allmänna ränteläget. För att ge en uppfattning om hur årsavgiften kan påverkas av detta hänvisas till känslighetsanalysen i den ekonomiska planen. Vi har särskilt noterat årsavgiftens påverkan av ett högre ränteläge.

Vi erinrar om styrelsens skyldighet att enligt bostadsrättslagens 3 kap 4§, att om det sedan den ekonomiska planen upprättats inträffar något som är av väsentlig betydelse för bedömning av föreningens verksamhet får föreningen inte upplåta lägenheter med bostadsrätt förrän en ny ekonomisk plan upprättats av styrelsen och registrerats av registreringsmyndigheten.

På grund av den företagna granskningen kan vi som ett allmänt omdöme uttala att planen enligt vår uppfattning vilar på tillförlitliga grunder samt att däri gjorda antaganden framstår hållbara.

Stockholm 2012-05-28

.....
Ole Lien
Allhelgonagatan 7
118 58 STOCKHOLM

.....
Keith Sandqwist
Lavendelvägen 23
145 74 NORSBORG

Av Boverket förklarade behöriga avseende hela riket att utfärda intyg angående ekonomiska planer


allabrf.se

20120619050008

DENSIA AB

TEKNISK UTREDNING

Del av Järfälla Jakobsberg 2:586

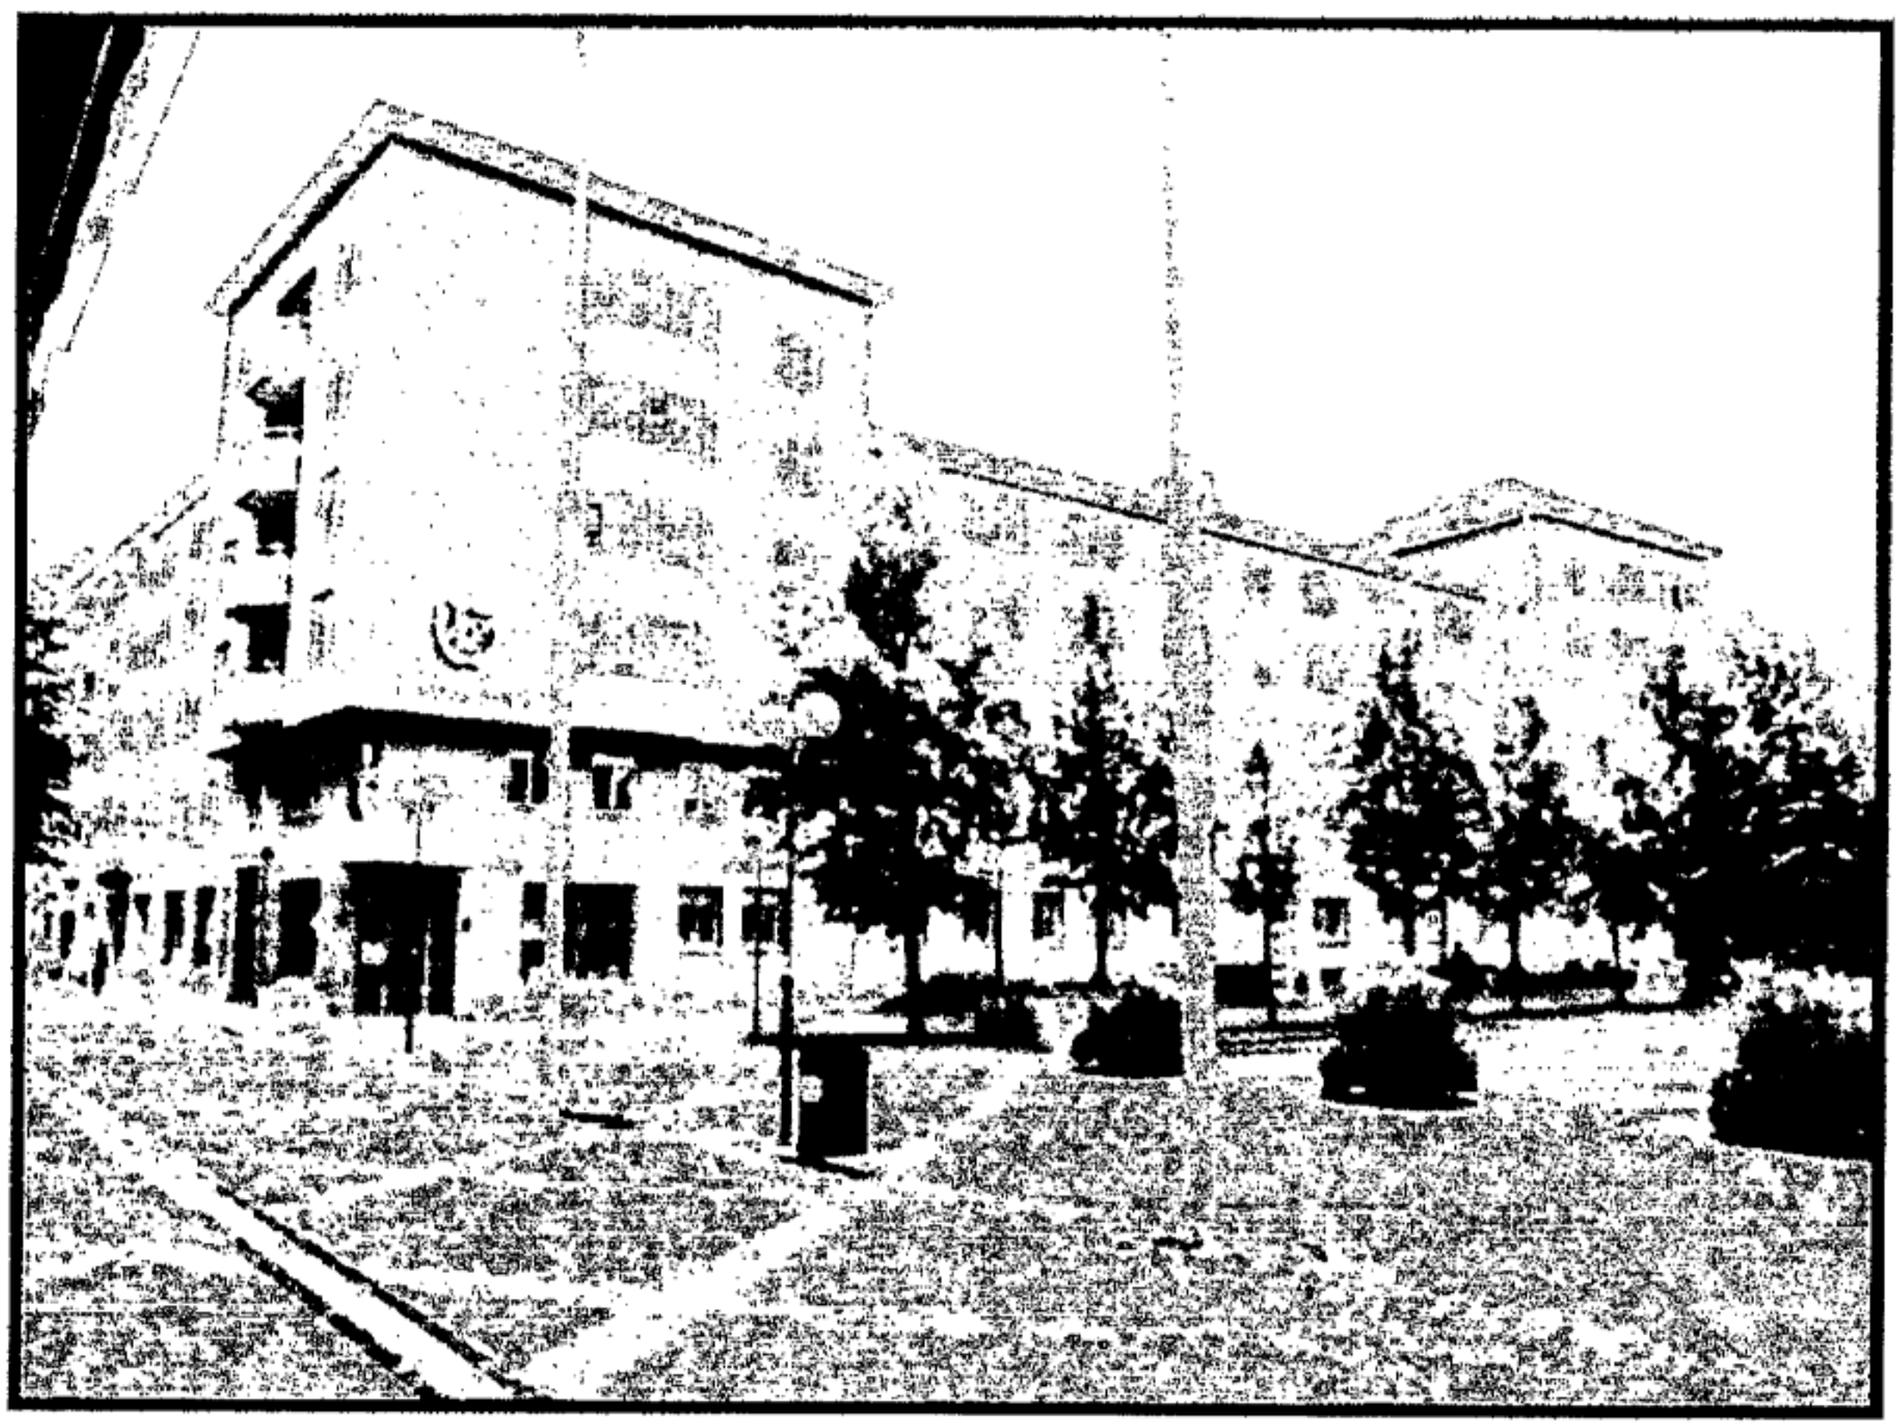

Jakobsbergs Centrum

Box 44008, S-100 73 Stockholm (Sjöbjörnsvägen 36, Gröndal). Org.nr. 556610-0169
Styrelsens säte Stockholm. Telefon 08-556 766 40. Telefax 08-556 766 49. e-mail densia@densia.se Hemsida www.densia.se
Plusgiro 51 00 68-0. Bankgiro 5195-2208. Innehar F-skattsedel

allabrf.se

20120619050009

Stockholm 2011-10-04
LW 72 993

Teknisk utredning

Avseende del av fastigheten Järfälla Jakobsberg 2:586 i Jakobsbergs centrum .

Uppdrag

Av Brf Ynglingen har undertecknat företag fått i uppdrag att utföra en teknisk undersökning av en del av byggnaden på rubricerad fastighet.
Fastigheten skall genomgå en tredimensionell fastighetsdelning varför delar av fastigheten inte beaktas vid besiktningen.

Utredningen skall användas vid upprättandet av en ekonomisk plan i samband med bostadsrättsföreningens köp av fastigheten samt vid underhållsplanering i fastigheten. Enskilda lägenheters och lokalers behov av renovering ingår ej i undersökningen och redovisningen.

Utlåtandet innehåller sålunda en bedömning av behovet de närmaste 10 åren av planerade underhållsåtgärder i byggnaderna samt en grov kostnadsbedömning av varje åtgärd. Endast de ekonomiskt betydelsefulla åtgärderna är upptagna, små åtgärder och årligt löpande underhåll är utelämnade.

Betydande behov av renovering, som enligt vår bedömning tillhör enskilda lägenheter och lokaler, och / eller betydande åtgärder som bedöms rimliga för att uppnå en godtagbar modern standard och / eller betydande åtgärder som bedöms ingå i det årligt löpande underhållet finns angivna under noteringar och upplysningar.

allabrf.se

20120619050010

Kort beskrivning av fastigheten och byggnaden

Fastigheten är en del av ett kvarter vilket innesluter en gård. Hela kvarteret uppfördes ca 1991. Fastigheten skall nu genomgå en tredimensionell fastighetsdelning och bostadsrättsföreningen skall köpa en del av fastigheten. Byggnaden är menad att dela så att bostadsrättsföreningen köper hela källaren, del av plan 2 samt plan 3-6. Det är även meningen att bostadsrättsföreningen köper tre av trapphusen vilka går genom plan 1 och 2.
Exakt utformning av delning redovisas i Nai Svefas utlåtande.

Antal lägenheter 33 st, bostadsyta och lokalyta är ej uppmätt.

<u>Byggnaden:</u>

Huset uppfördes år:	1991
Större underhåll som på senare tid har utförts: (enligt uppgifter erhållna i samband med besiktningen)	1. Inga större underhåll är utförda.
Grundläggning: (bedömd)	Pålad betongplatta på lera och/eller fast mark.
Källarytterväggar: (bedömda)	Betong
Stomme (bedömd):	Betong
Bjälklag (bedömda):	Bjälklag över källare: Betong Mellanbjälklag: Betong Vindsbjälklag: Betong
Gård, gårdsutrustning:	Gården delas av flera fastigheter. Ägande förhållandet ej fastställt inför 3-D delning av fastigheten.
Balkonger:	Balkongplattor i betong Räcken metall
Fasader:	Tegel

allabrf.se

20120619050111

Fönster:	2+1 - glas kopplade isolerglas med yttre fönsterbågen i metall och karmen klädd utvändigt med metall.
Yttertak:	Sadeltak med takbeläggning av betongpannor.
Entréer, trapphus:	Till bostäderna finns tre trapphus med trapp- och golvbeläggning av cementmosaik. Väggarna och taken är målade.
Hiss:	Det finns en hiss i varje trapphus, totalt 3 stycken Hissarna är hydraulhissar för 8 personer vardera.
Tvättstuga:	Tvättstuga finns i källaren
Tvättutrustning:	2 st. tvättmaskiner varav en är grovtvätt, en torktumlare och ett torkskåp.
Lägenhetsförråd:	Finns i källaren och några på våningsplanen.
Sophantering:	Sopnedkast i trapphusen.
Uppvärmning:	Vattenburen fjärrvärme från en undercentral placerad i en annan fastighet.
Ventilation: (enligt uppgifter erhållna från fastighetsägaren.)	Mekanisk från och tilluftsventilation i bostäder OVK (Obligatorisk Ventilations Kontroll) är utförd och godkänd 2010.

allabrf.se

20120619050012

Kort rumsbeskrivning av lägenheter.
De vanligast förekommande ytskikten beskrivs nedan.
(G = golv, V = väggar, T = tak, Ö = övrigt)

Hall	G	Plastmatta
	V	Tapet / målade
	T	Målat
Vardagsrum	G	Parkett
	V	Tapet
	T	Målat
Sovrum	G	Plastmatta
	V	Tapet
	T	Målat
Kök	G	Plastmatta
	V	Tapet / målade
	T	Målat
	Ö	Normal köksinredning med bänk- och skåpinredning, elspis med ugn, frånluftsfläkt samt kyl/frys.
Badrum.	G	Plastmatta
	V	Kakel
	T	Målat
	Ö	Normal badrumsinredning med badkar eller dusch, WC och tvättställ. Ventilationen är mekanisk frånluft.
WC	G	Plastmatta
	V	Plastmatta
	T	Målat
	Ö	Normal WC-inredning med WC och tvättställ.
Balkonger	G	Betong
	Räcke	Metall.

allabrf.se

20120619049995

1. Allmänna förutsättningar

HSB Brf Ynglingen i Järfälla (org: nr 769623-6624), Järfälla kommun, har till ändamål att i föreningens hus upplåta bostadslägenheter för permanent boende och lokaler år medlemmarna till nyttjande utan tidsbegränsning och därmed främja medlemmarnas ekonomiska intressen. Vidare har föreningen till ändamål att främja studie och fritidsverksamhet inom föreningen samt, för att stärka gemenskapen och tillgodose gemensamma intressen och behov, främja serviceverksamhet med anknytning till boendet. Bostadsrätt är den rätt i föreningen som medlem har på grund av upplåtelsen. Medlem som innehar denna rätt kallas bostadsrättshavare.

Föreningen utgörs av (del av) fastigheten Järfälla Jakobsberg 2:591 med adress Vasaplatsen 2-6 och Ynglingavägen 11, 177 57 Järfälla. Fastigheten innehåller totalt 33 lägenheter och uppfördes år 1991.

Nuvarande fastighetsägare, HSB fastigheter i Norra Stor-Stockholm, har erbjudit föreningen att förvärva ovan nämnda fastighet med planerat tillträde under sommaren 2012. Affären förutsätter att fastigheten delas genom en sk tredimensionell fastighetsindelning (se översiktsförslag sid 5). Föreningen kommer att förvärva bostadsdelen medans nuvarande fastighetsägare kommer att behålla de kommersiella ytorna för i huvudsak eget bruk.

I enlighet med vad som stadgas i 3 kap. 1 § bostadsrättslagen (1991:614) har styrelsen upprättat följande ekonomiska plan för föreningens verksamhet.

Uppgifterna i planen avseende föreningens förvärv av fastigheten avser den slutliga förvärvskostnaden samt beräkning av föreningens årliga kapitalkostnader och driftskostnader etc. och grundar sig på vid tiden för planens upprättande kända förhållanden. Driftskostnaderna är uppskattade till vad som anses vara marknadsmässigt.

Vid framtagandet av den ekonomiska planen har styrelsen noga övervägt ett balanserat förhållande mellan avgifter och insatser i syfte att ge föreningen en långsiktigt hållbar ekonomi.

Då lägenheterna upplåts till hyresgästerna i lägenheterna har inflyttning redan skett. Upplåtelse av bostadsrätterna beräknas ske när denna plan registrerats hos Bolagsverket och föreningen på extra föreningsstämma beslutat förvärva fastigheten för ombildning från hyresrätt till bostadsrätt.

Teknisk besiktning har utförts av Lars Widebäck, Densia AB, den 4 oktober 2011. Den tekniska besiktningen utgör bilaga till denna ekonomiska plan.

Planens offentlighet:
BRL 3 kap.§5

Styrelsen ska hålla en registrerad ekonomisk plan tillgänglig för var och en som vill ta del av planen.

allabrf.se

20120619050013

Besiktningsförhållanden

Besiktningen utfördes 2011-11-12, kl 9,00.
Vädret var mulet och temperaturen ca 16°C.

Speciella omständigheter:
Byggnaden skall genomgå en tredimensionell fastighetsdelning.

Vid besiktningen medverkade:
Lars Larsson
Jörgen Holmgren
Leif Lindqvist

Alla allmänna utrymmen var besiktningsbara utom uthyrda förråd.

Alla tekniska utrymmen var besiktningsbara.

Följande bostäder besiktigades:

Lägenhet 003

Bostaden var vid besiktningen ej möblerade

Följande lokaler besiktigades.

Konferenslokalen i källarplan

allabrf.se

20120619050014

Noterade brister
Kostnaderna för åtgärderna är grovt bedömda, exkl. moms och i dagens prisläge.

1. Byggdel: Balkongväggarnas träpanel
Brist, fel/skada: Balkongernas sidoväggar är målad träpanel. Vatten kommer in på balkongerna och stänker upp på träpanelen vilken då måste ha ett gott skydd av målarfärg för att inte skadas. Vid besiktningen noterades att träpanelen har underhållsbehov på många ställen.
Bedömd åtgärd: Utför målningsunderhåll och byt t eventuellt rötskadat virke.
Mängd: 26 stycken balkonger
Aktualitet: Inom 3 år
Bedömd kostnad: Ca 60 000 kr

2. Byggdel: Hissarna
Brist, fel/skada: Hissarna har skjutdörrar på entréplan, dessa är nötta och kommer att behöva bytas ut / renoveras.
Hissarna skall enligt uppgift endast nyttjas av lägenhetsinnehavarna. Om lokalhyresgäster nyttjar hissarna måste dessa anpassas till nya regler för säkerhet och tillgänglighet (ca 100 000 kr/hiss)
Bedömd åtgärd: renovera skjutdörrarna på entréplan, i samband med att dörrarna renoveras kontrolleras/renoveras slagdörrarna på varje våningsplan.
Mängd: Tre hissar
Aktualitet: Inom 3 år
Bedömd kostnad: Ca 200 000 kr

3. Byggdel: Ventilationsanläggningen
Brist, fel/skada: Ventilationsanläggningen är från byggnadsåret. Enligt uppgift har värmeåtervinningen frusit några gånger vid mycket kall väderlek under de senaste åren.
Bedömd åtgärd: Byt ut motorer och drivning av fläktarna och modernisera styrningen. Vid mycket kall väderlek bör ventilationsflöden minskas manuellt.
Mängd: Bostädernas ventilationsanläggning.
Aktualitet: Inom 5 år
Bedömd kostnad: Ca 100 000 kr

allabrf.se

20120619050015

4. Byggdel: Undercentralen
Brist, fel/skada: Undercentralen är placerad i grannfastigheten, centralen delas mellan flera fastigheter. Vi har inte kännedom av hur stor andel som ska belasta den del vi har besiktigat.
Bedömd åtgärd: Byt ut centralen i sin helhet. Kylaggregatet som finns i undercentralen skall bekostas av den delen av byggnaden som styckas av varför vi inte tagit med kostnader för renovering av kylanläggningen.
Mängd: Hela undercentralen
Aktualitet: Inom 10 år
Bedömd kostnad: Ca 500 000 kr för hela anläggningen

5. Byggdel: Avloppssystemet
Brist, fel/skada: Det var länge sedan avloppsrören spolades rena.
Bedömd åtgärd: För att förlänga livslängden på avloppsrören och minska risken för stopp spolas avloppssystemet.
Därefter bör man spola med ca 5-10 års intervall.
Mängd: Hela avloppssystemet
Aktualitet: Inom 3 år
Bedömd kostnad: Ca 50 000 kr


6. Byggdel: Yttertaket
Brist, fel/skada: Yttertaket är belagt med betongpannor från byggnadsåret. Vi noterade några trasiga pannor och några som kommit ur läge. Vi noterade även ett mindre pågående läckage på vinden.
Bedömd åtgärd: Justera de pannor som ligger fel och byt ut trasiga pannor. Åtgärda läckaget som finns.
Mängd: Hela yttertaket
Aktualitet: Snarast
Bedömd kostnad: Ca 30 000 kr

allabrf.se

20120619050016

Sammanställning.

Kostnaderna är grovt bedömda, exkl. moms och i dagens prisläge.

Aktualitet	Punkterna	Kostnad kr
Snarast	1	Ca 30 000 kr
Inom 3 år	1, 2 och 3	Ca 310 000 kr
Inom 5 år	3	Ca 100 000 kr
Inom 10 år	4	Ca 500 000 kr
Totalt		Ca 940 000 kr

Observera att hela kostnaden för undercentral är upptagen i ovanstående sammanställning.

Lägenhets - och lokalreparationer är ej inräknat.

Till ovanstående kommer årligt löpande underhåll, normala årliga driftskostnader samt oförutsedda kostnader.

Noteringar och upplysningar.

Angivna kostnader är grovt bedömda, exkl. moms och i dagens prisläge.

1. I kälardelen finns utrymmen som HSB i dag nyttjar som förråd och konferenssalar. Utrymmena hyrs utan anpassning varför det är hyresgästens ansvar att ventilation, vatten, avlopp och elektriska installationer uppfyller de krav som ställs för önskad användning.

2. Enligt uppgift har fastigheten andelar i en gemensamhetsanläggning som är ett garage. Garaget skall ha eftersatt underhåll och kommer att behöva renoveras för stora kostnader. Vi vet inte hur fördelningen av gemensamhetsanläggningen skall ske vid fastighetsdelningen varför vi inte tagit hänsyn till eventuelle kostnader.

3. Det finns en gemensamhetsanläggning för gården och bastun. Vi har inte tagit med några kostnader för eventuellt underhåll eftersom vi inte vet om stamfastigheten kommer att ha någon andel i anläggningen.

allabrf.se

20120619050017

4. Om inte föreningen har den kunskap som krävs vid upphandling/projektering av ovanstående byggnationsarbeten rekommenderar vi att föreningen anlitar en konsult för projektering, upphandling kvalitetsansvar, myndighetskontakter, kontroll, besiktning och byggledning avseende de större arbetena som skall utföras. Kostnaden för detta varierar normalt inom 8-18 % av entreprenadkostnaden. Kalkylera med minst 10 %.
Kostnaden är inte medräknad i ovanstående sammanställning.

5. Det finns ingen dokumentation angående det systematiska brandskyddsarbetet. Vi rekommenderar att ett systematiskt brandskyddsarbete upprättas samt att en person anlitas eller tar ansvaret för att arbetet vidareutvecklas/underhålls.

DENSIA AB


Lars Widebeck
Civilingenjör och Byggnadsingenjör SBR.
Av SITAC certifierad besiktningsförrättare

Bilagor: Fotografier
Ritningar
FD-utdrag


allabrf.se

20120619050018

FOTOBILAGA

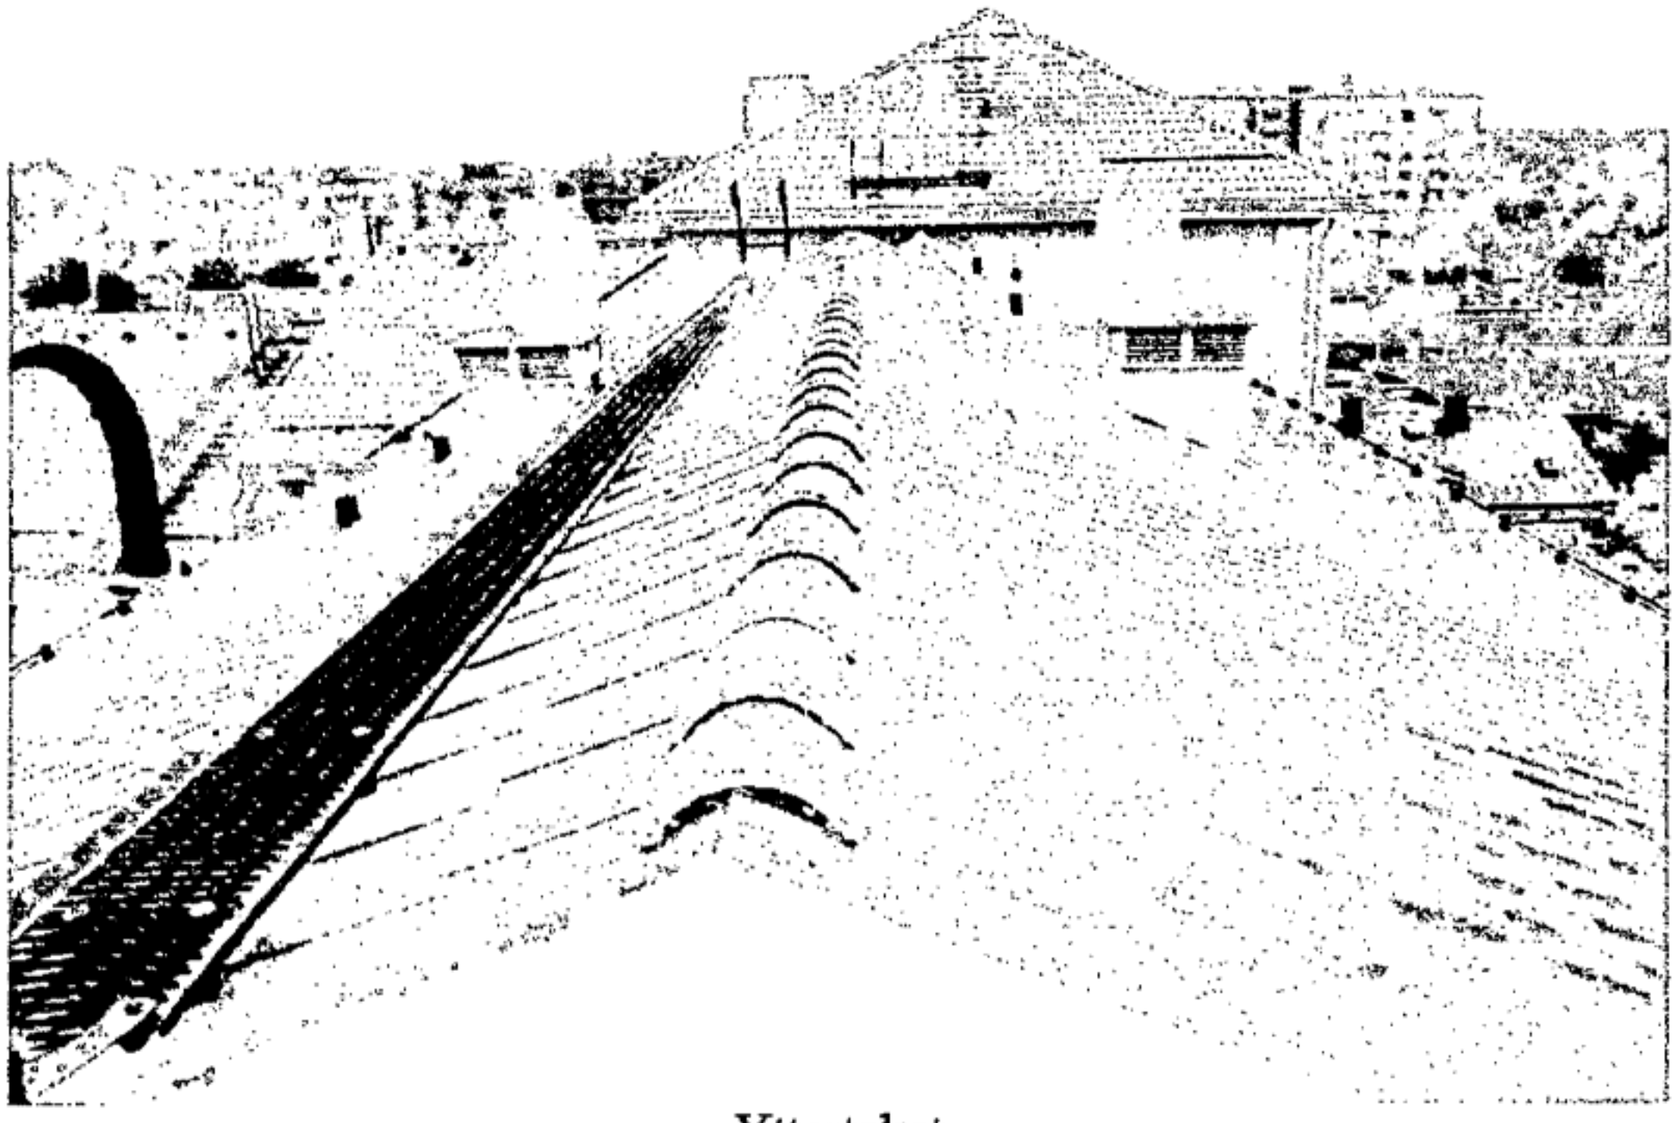


Yttertaket

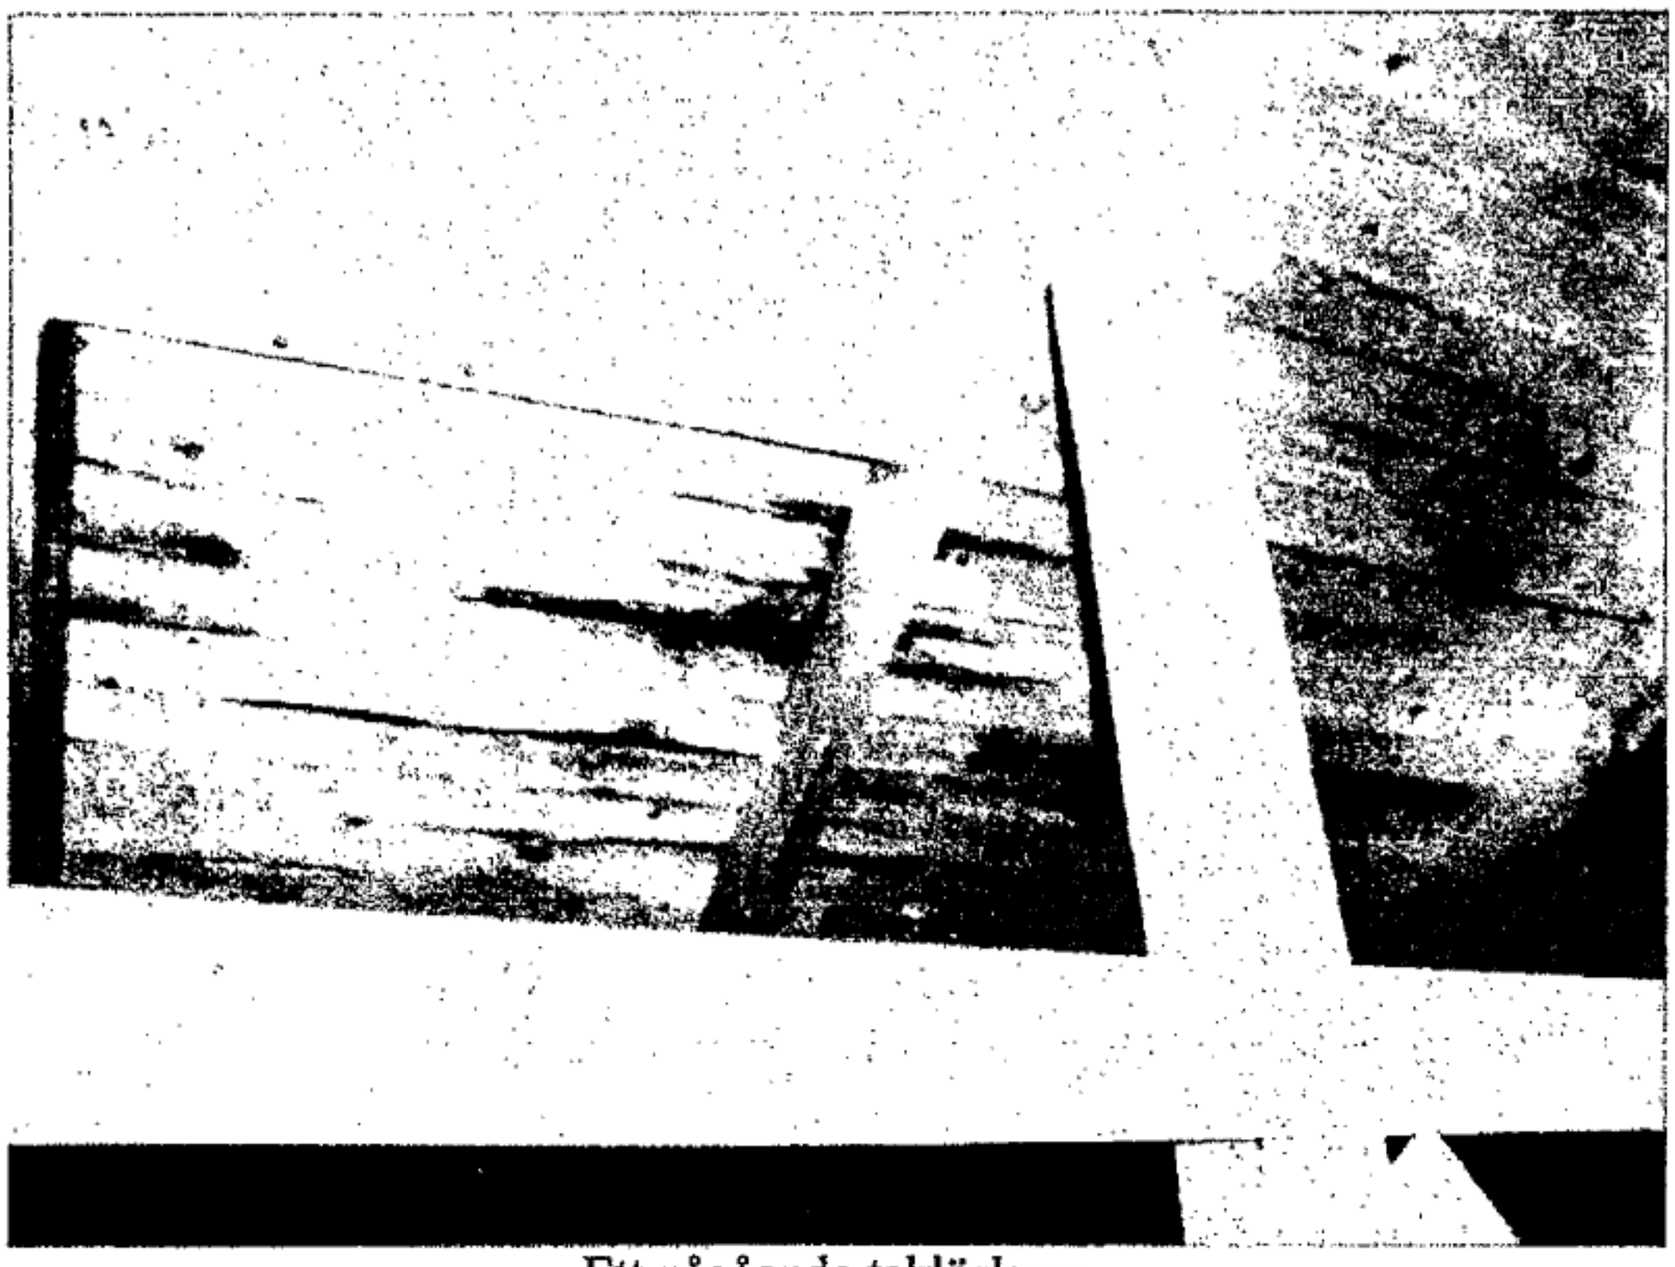

Ett pågående takläckage

allabrf.se

20120619050019

 


Ventilationsanläggning på vinden




Elektriska installationer

allabrf.se

20120206190502O

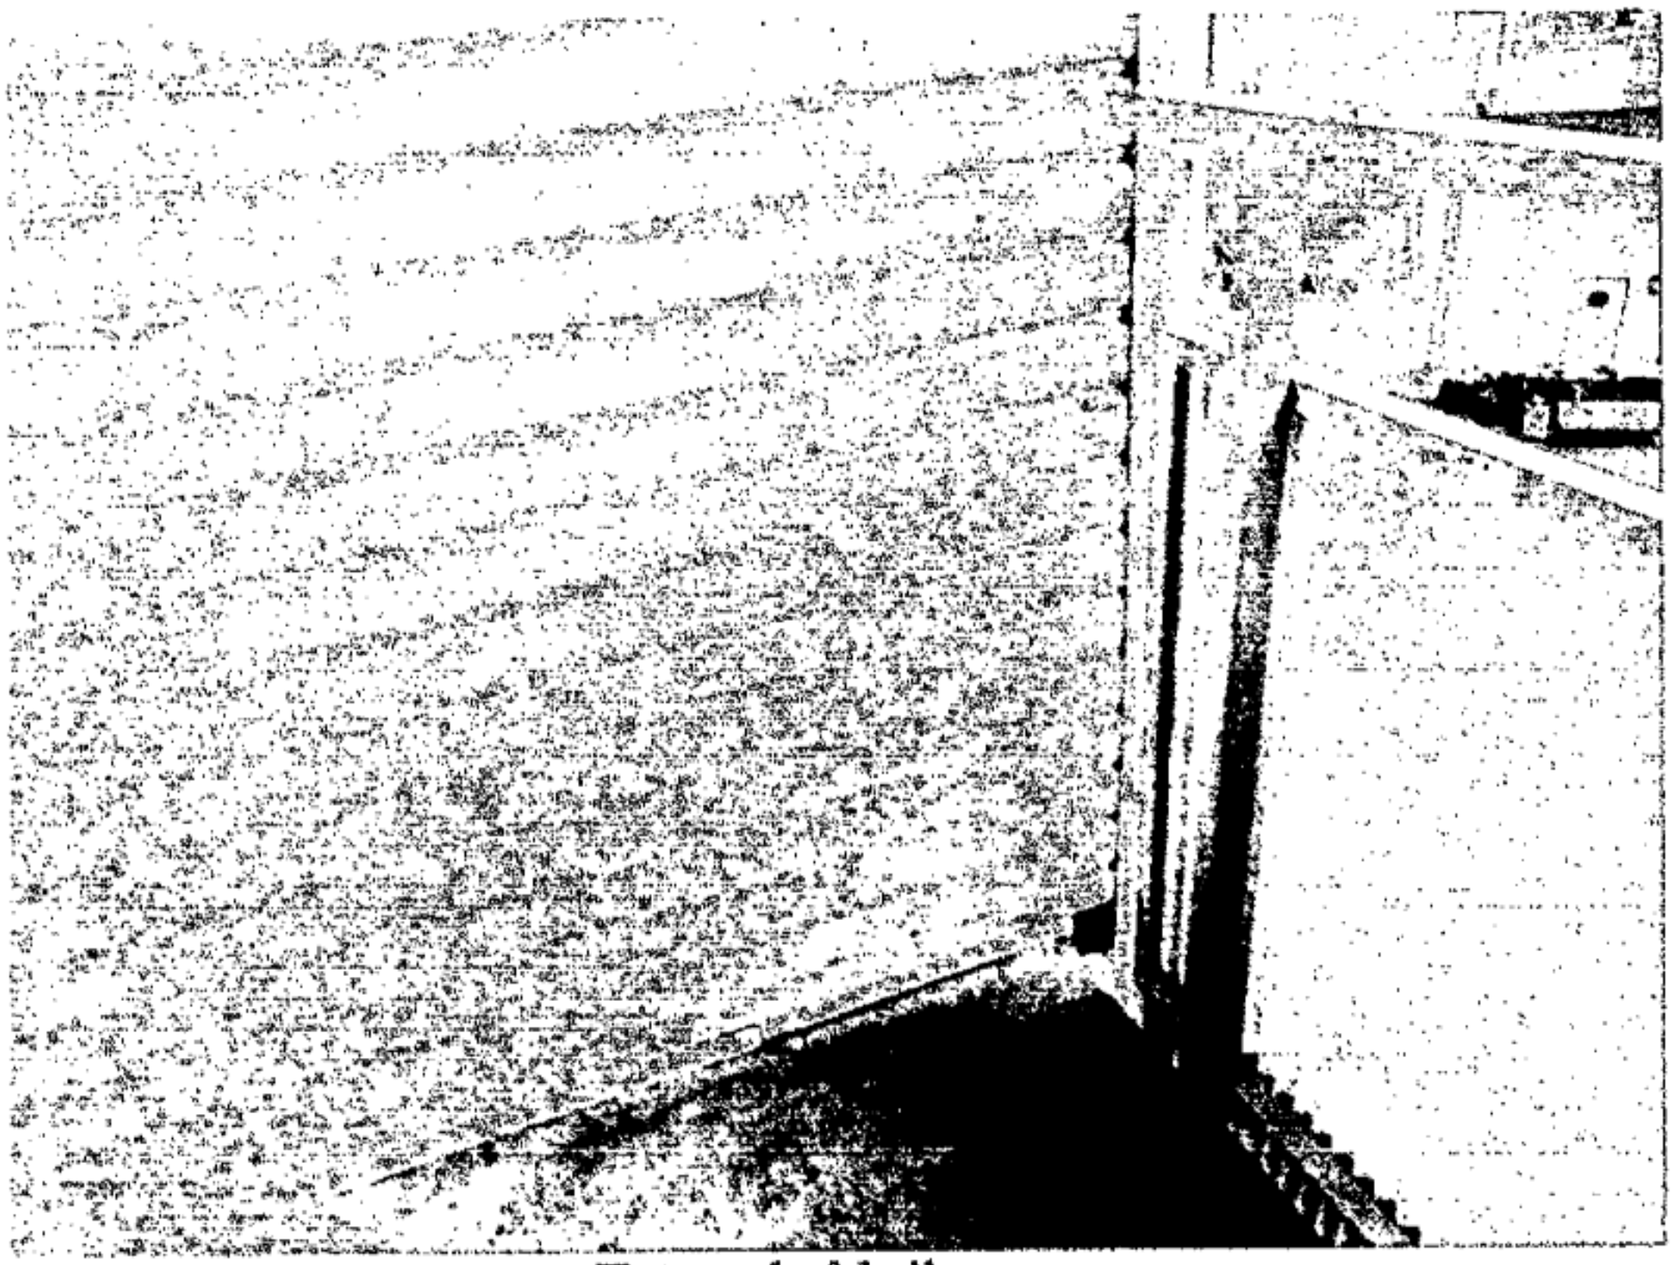


Träpanel på balkongen

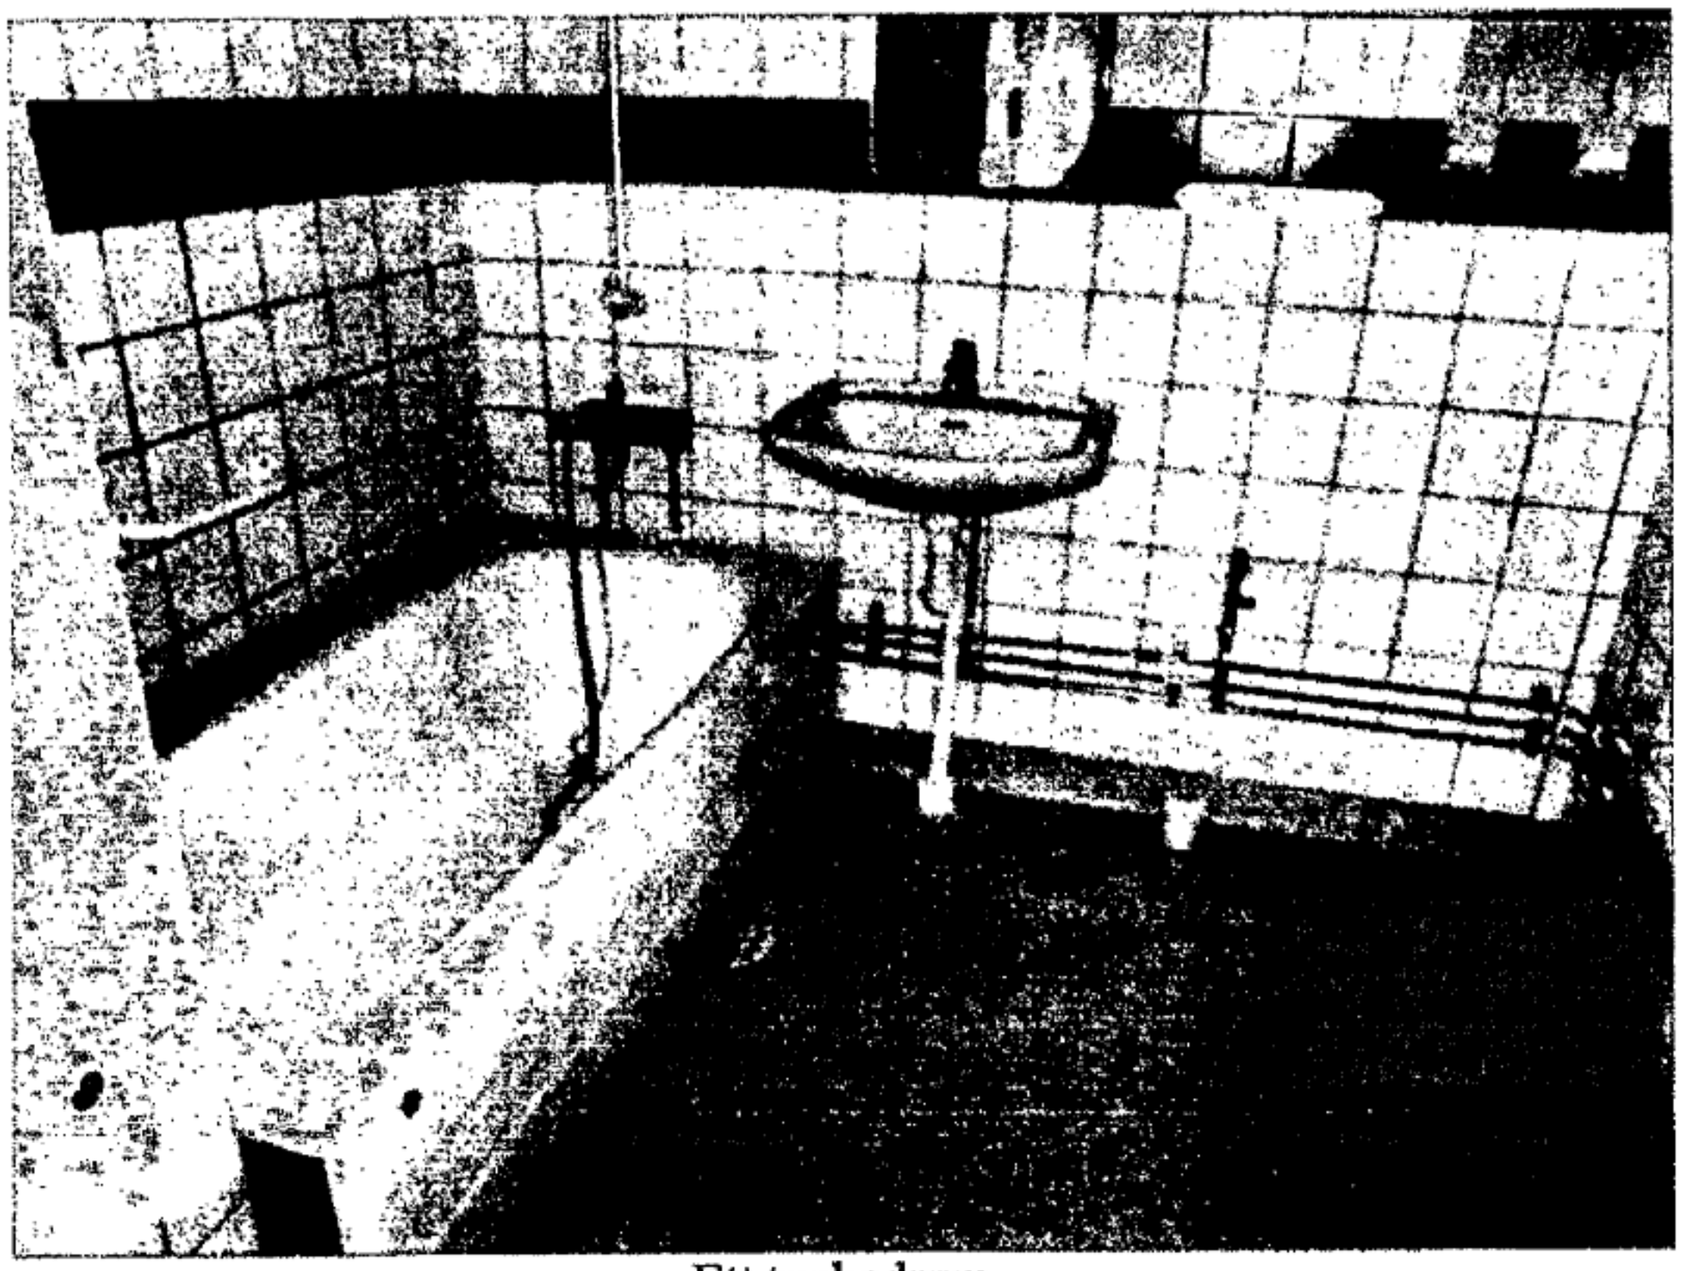



Ett typbadrum

2012061905021

allabrf.se

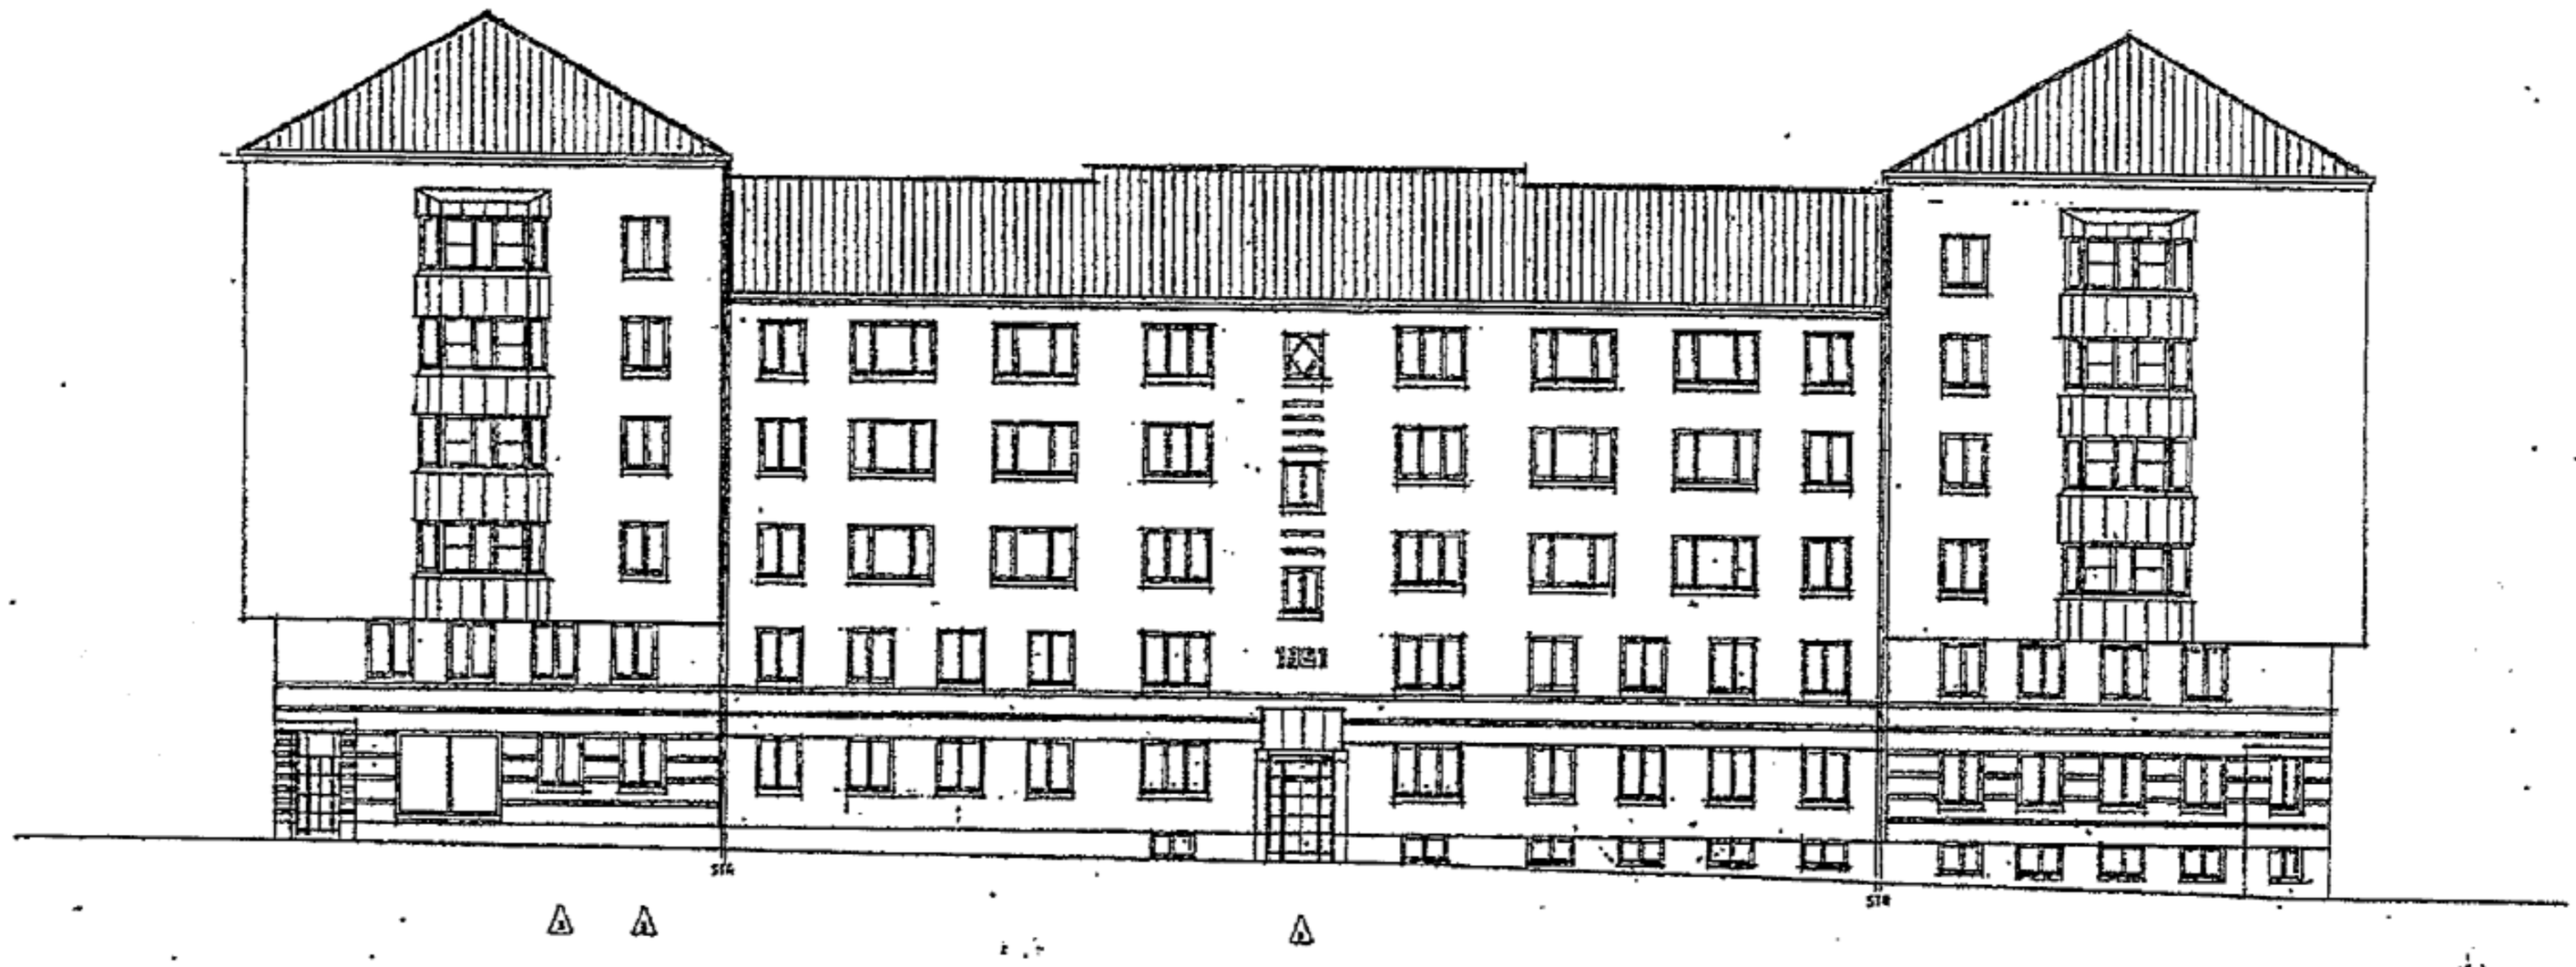

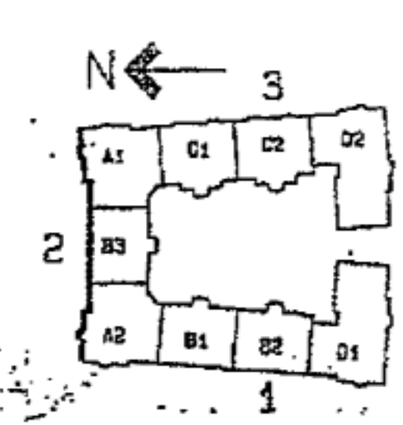

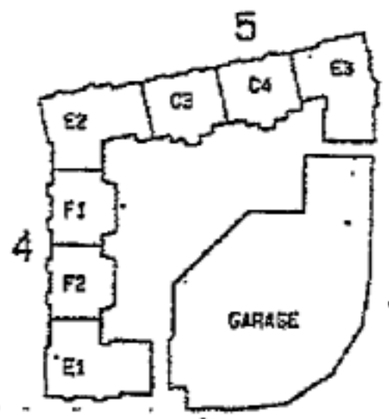

19

RELATIONSRITNING

BYGGNADSLOVSRITNING

Norra Stor-Stockholm

SKANSKA

ARKITEKTER

L. LINDAHL

BRF. JAKOB

JAKOBSBERG

JÄRFÄLLA

JAKOBSBERG 2:586 M.FL.

JAKOB - NORRA

FASAD MOT NORR


VASAPLATSEN


1:100 | 15453 | A01-2-40

2012061905022

allabrf.se



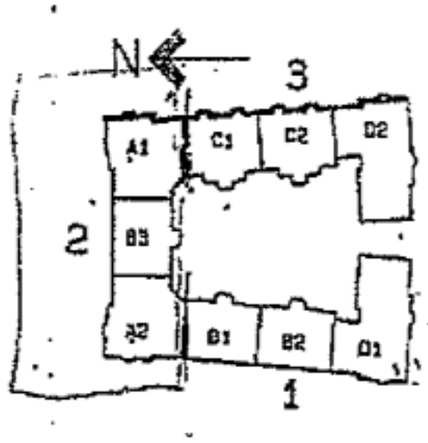

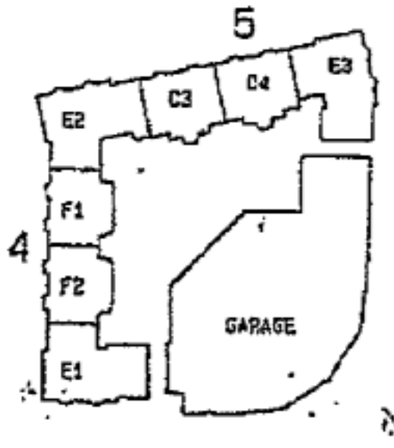

RELATIONSRITNING
BYGGNADSLOVSRITNING

D	RELATIONSRITNING	AK	92.05.11
C	FASTIGHETSBET.	KL	700615
B	FÖNSTERBREDD ÄNDRAD	AB	920317
A	DETAL-PM-T	LC	891115

Norra Stor-Stockholm

SKANSKA

ARKITEKTER

BRF JAKOB
JAKOBSBERG
JÄRFÄLLA

JAKOBSBERG 2:586, M.FL.
JAKOB NORRA
FASAD MOT ÖSTER
VASAVÄGEN

1:100 | 15453 | 3001-3-10 | B

allabrf.se


20120619004996


2. Beskrivning av fastigheten

Fakta om fastigheten	
Fastighetsbeteckning	(del av) Järfälla Jakobsberg 2:591
Adress	Vasaplatsen 2-6 och Ynglingavägen 11, 177 57Järfälla
Upplåtelseform	Äganderätt
Planbestämmelser	Detaljplan: 1989-10-30. Aktnr: 0123-P89/1030
Tomtareal	1141 kvm (del i gemensamhetsanläggning, GA:7)
Area:	Bostäder: 2648 kvm. Lokal: 100 kvm
Lägenheter:	33 st (varav: 1 st 1 rok, 12 st 2 rok, 12 st 3 rok, 8 st 4 rok)
Byggnadsutformning	1 st flerbostadshus med 6 våningar och källare med bostäder och lokaler
Byggnadsår	1991
Andel i GA	Järfälla Jakobsberg GA:7 & Järfälla Jakobsberg GA:17
Försäkring	Fullvärde
Taxeringsvärde	Prel. Beräknat till 29 200 000 kr (varav byggnad: 22 200 000 och mark: 7 000 000 kr)
Typkod	321
Gemensamma utrymmen och anordningar	Kommunalt vatten/avlopp VA-installationer Undercentral vvs (GA:7, föreningens del är 20 %) El-central Värmedistribution genom vattenradiatorer. Mekanisk till- och frånluft Källare Förråd Hissar, 3 st Fastighetstvättstuga (2 TM, 1 TT, 1 TS) Sophantering via nedkast i trapphusen Tomt: Asfalterade ytor, vissa planteringar, naturmark
Kortfattad byggnadsbeskrivning	Källare: Förråd, driftsutrymmen, lokaler, tvättstuga Bottenvåning: Bostadsentré Övr vån.plan: Bostäder, förråd Trapphus: cementmosaik på golv. Målade väggar och tak. Grundläggning: Pålad betongplatta på lera och/eller fast mark Stomme och källarytterväggar: Betong

2012061905023

allabrf.se

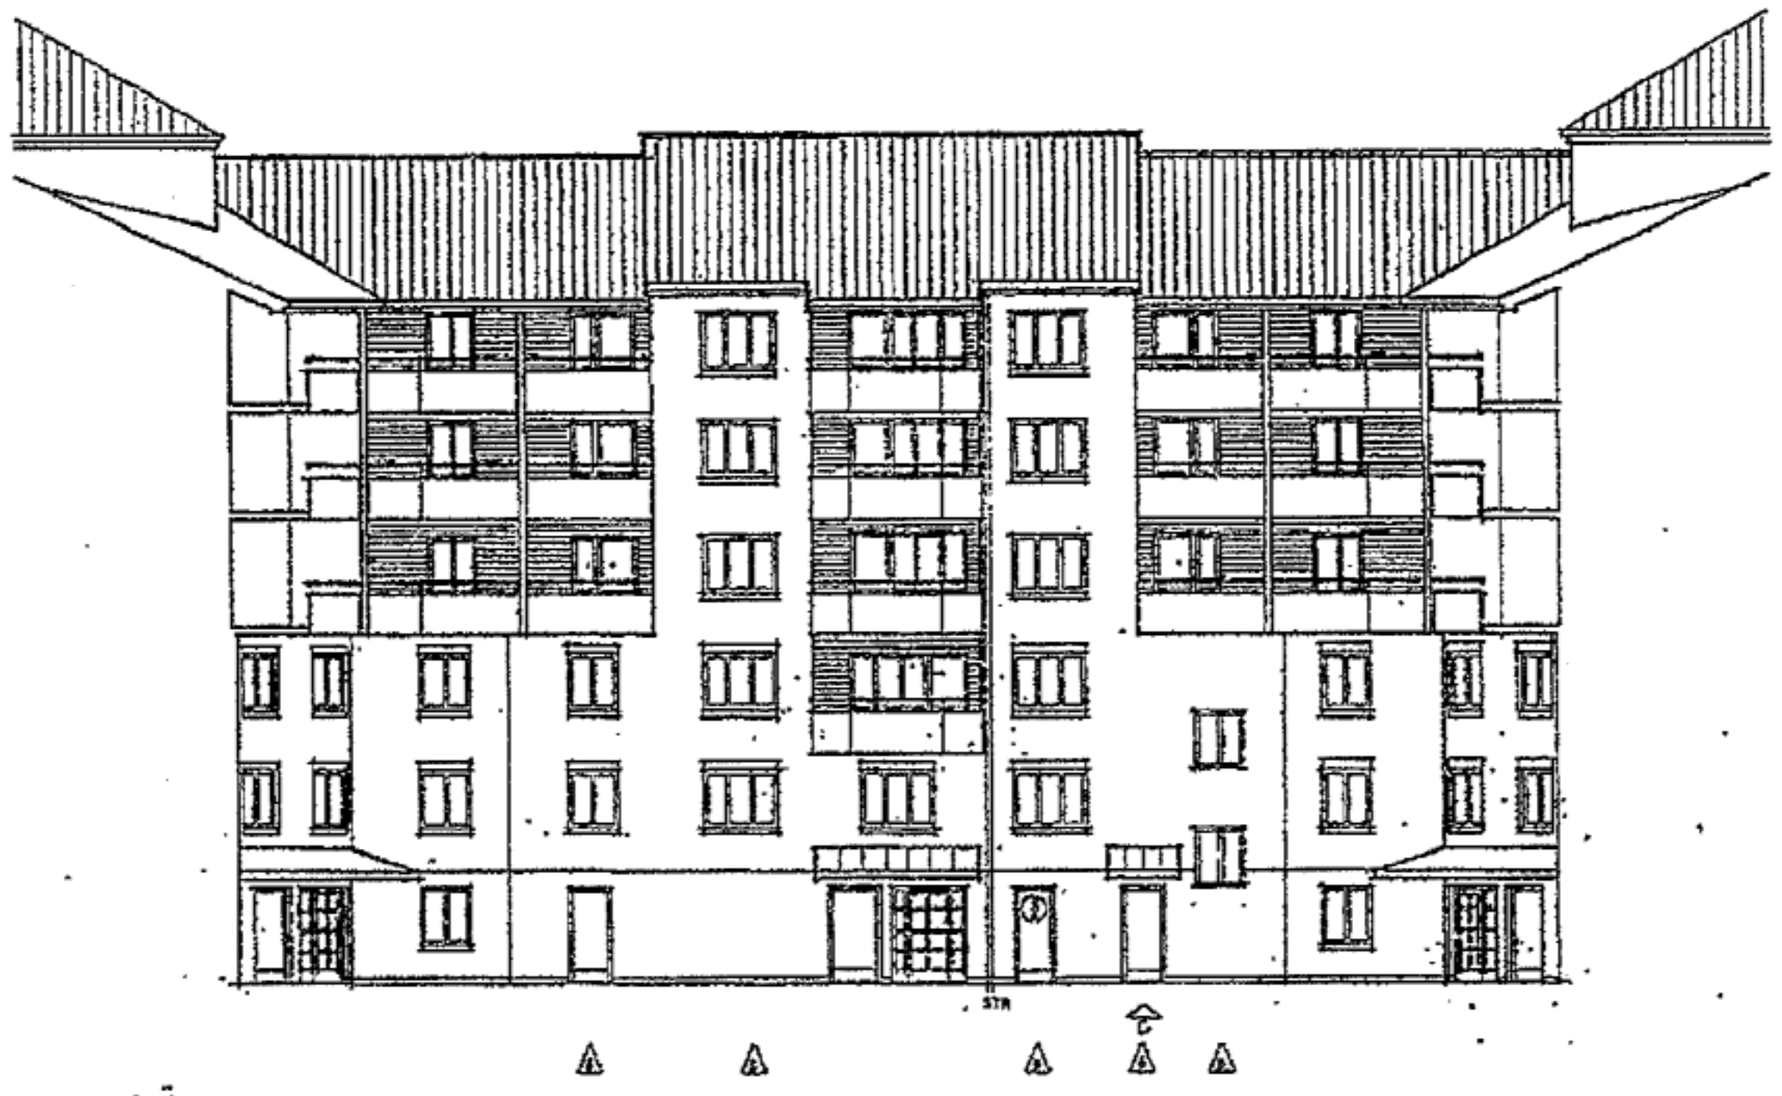

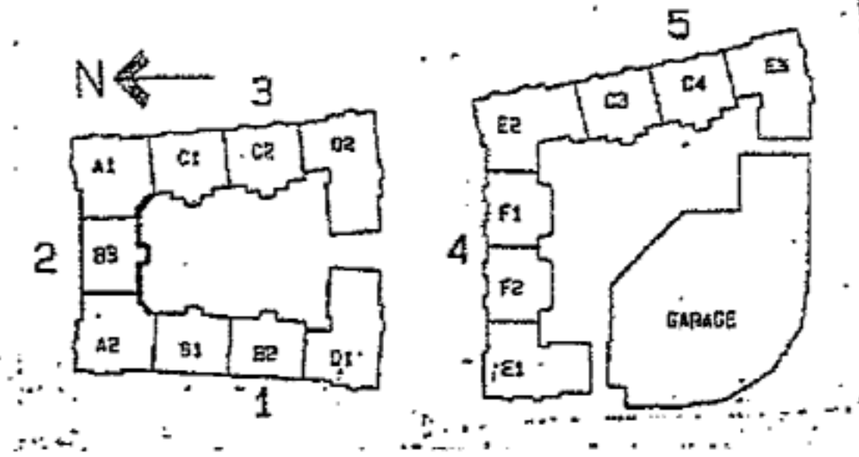

20

D	RELATIONSRITNING	ÅA	920511
C		HL	
B		RL	
A	ENL PM 1	LL	911115

RELATIONSRITNING
BYGGNADSLOVSRITNING

Nära Stor-Stockholm
SKANSKA
ARKITEKTER
NE L LINDAHL
89.09.15

BRF JAKOB
JAKOBSBERG
JÄRFÄLLA


- JAKOBSBERG 2:586 MFL.
- JAKOB NORRA
- GÅRDSFASAD MOT SÖDER

1:100 | 15453 | A01-2-41 | D

2012061905024

allabrf.se

1:100

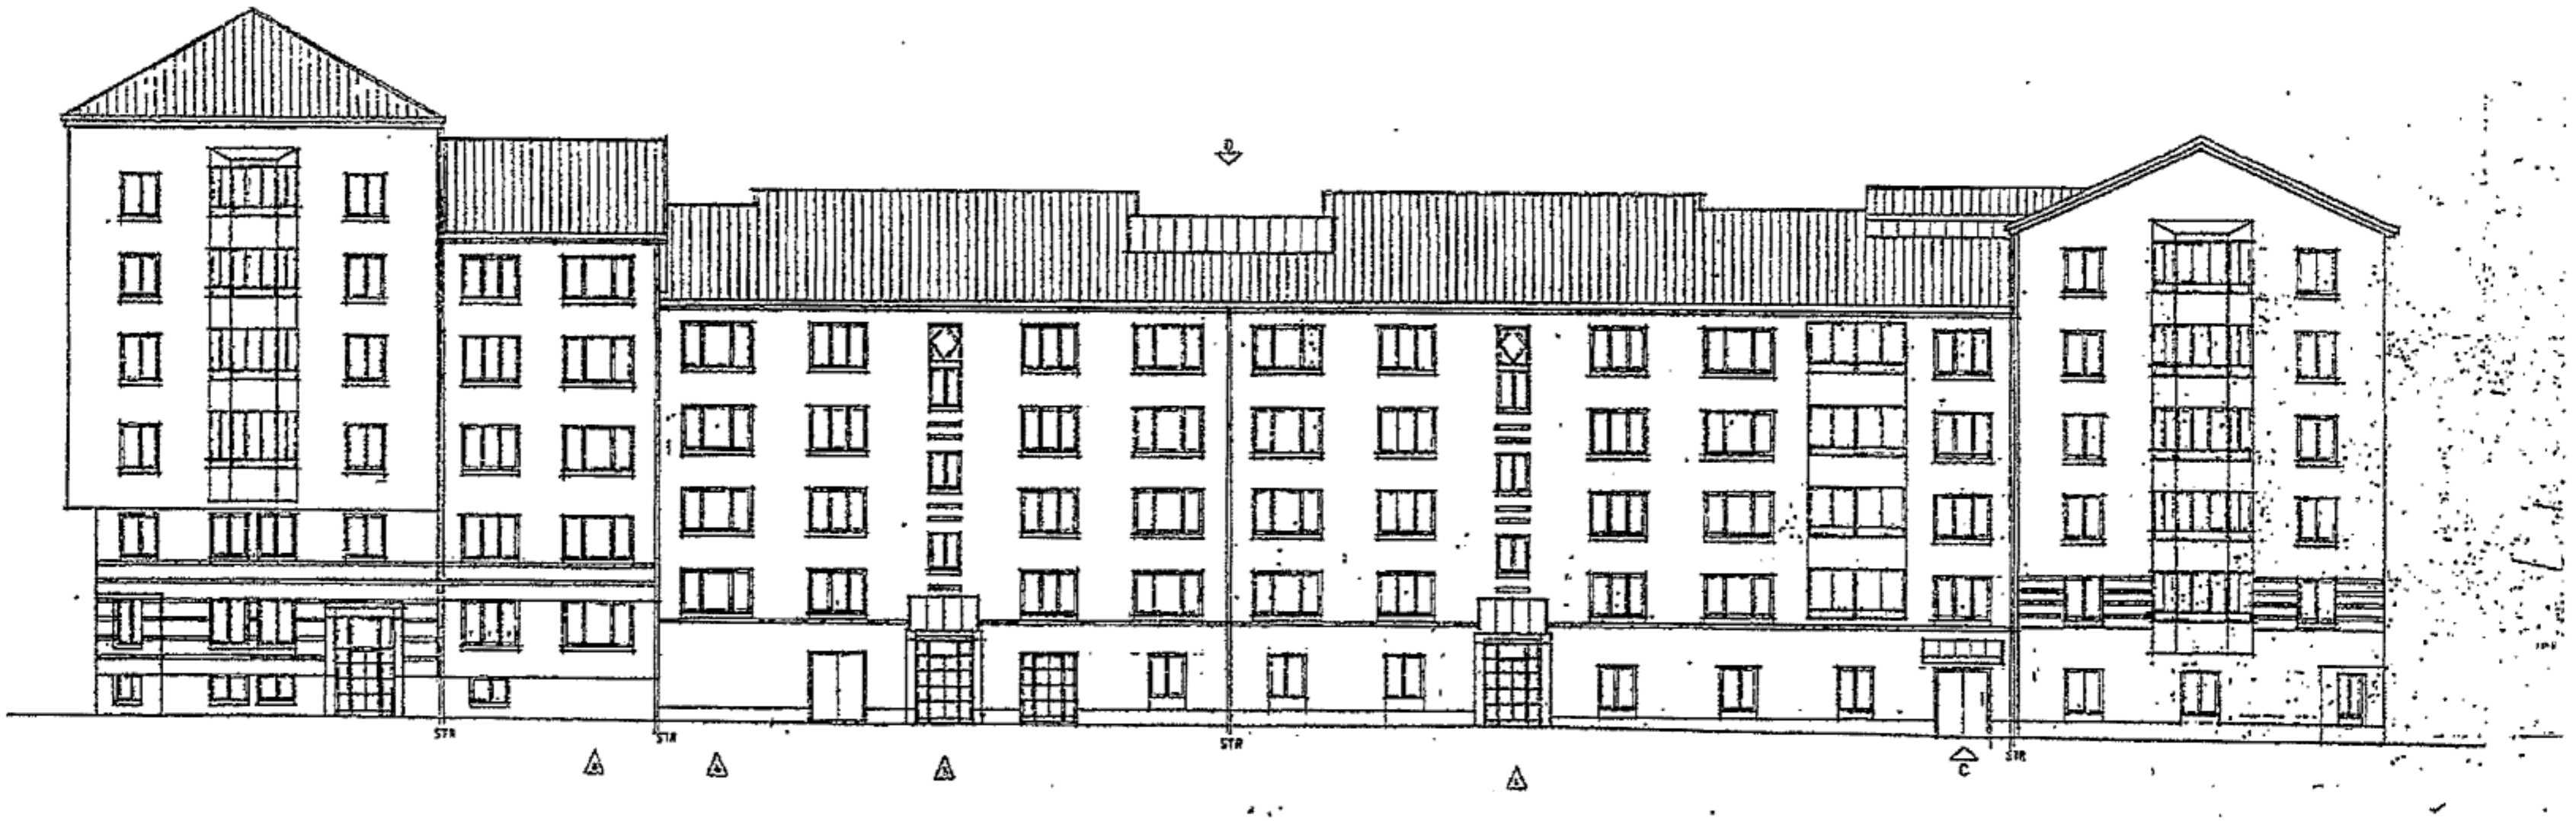

MATERIAL

FASTIGHETS

TAKDARR: TEGEL
PLÅT (SAMMANFÖRDES/SVARTMÅLAS)


TAK: BETONGTAKPANNOR


GARAGET

TAKDARR: BETONG

TAK: PLÅT

FÄRGSÄTTNINGEN UTFÖRDES I SAMRÅD MED STADSARKITEKT

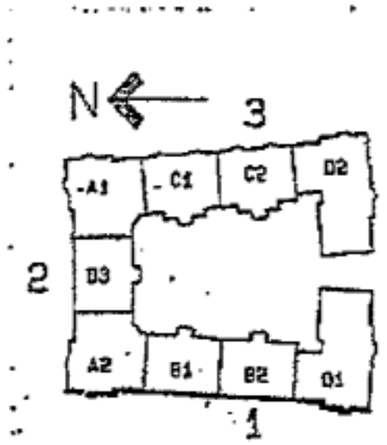

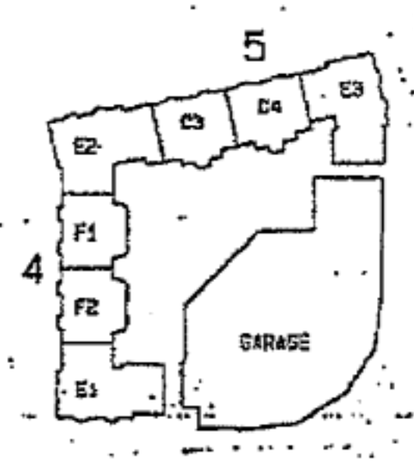

8

D	RELATIONSRITNING	AA	92.05.11	
C	[illegible]	HL	92.03.25	
B	[illegible]	HL	92.03.24	
A	ENL PM	LC	89.11.15	

RELATIONSRITNING
BYGGNADSLOVSRITNING

ORIGINALFORMAT: 841 x 594 mm

Norra Stor-Stockholm

SKANSKA

ARKITEKTER

NE LINDAHL 89.09.15

BRF JAKOB
JAKOBSBERG
JÄRFÄLLA


JAKOBSBERG 2:586 M FL
JAKOB NORRA
FASAD MOT VÄSTER
YNGLINGAVÄGEN

SKALA	PROJ.NR	RITN.NR	BLAD
1:100	15453	A01-1-40	D


2012061905025

allabrf.se


A01-0-30

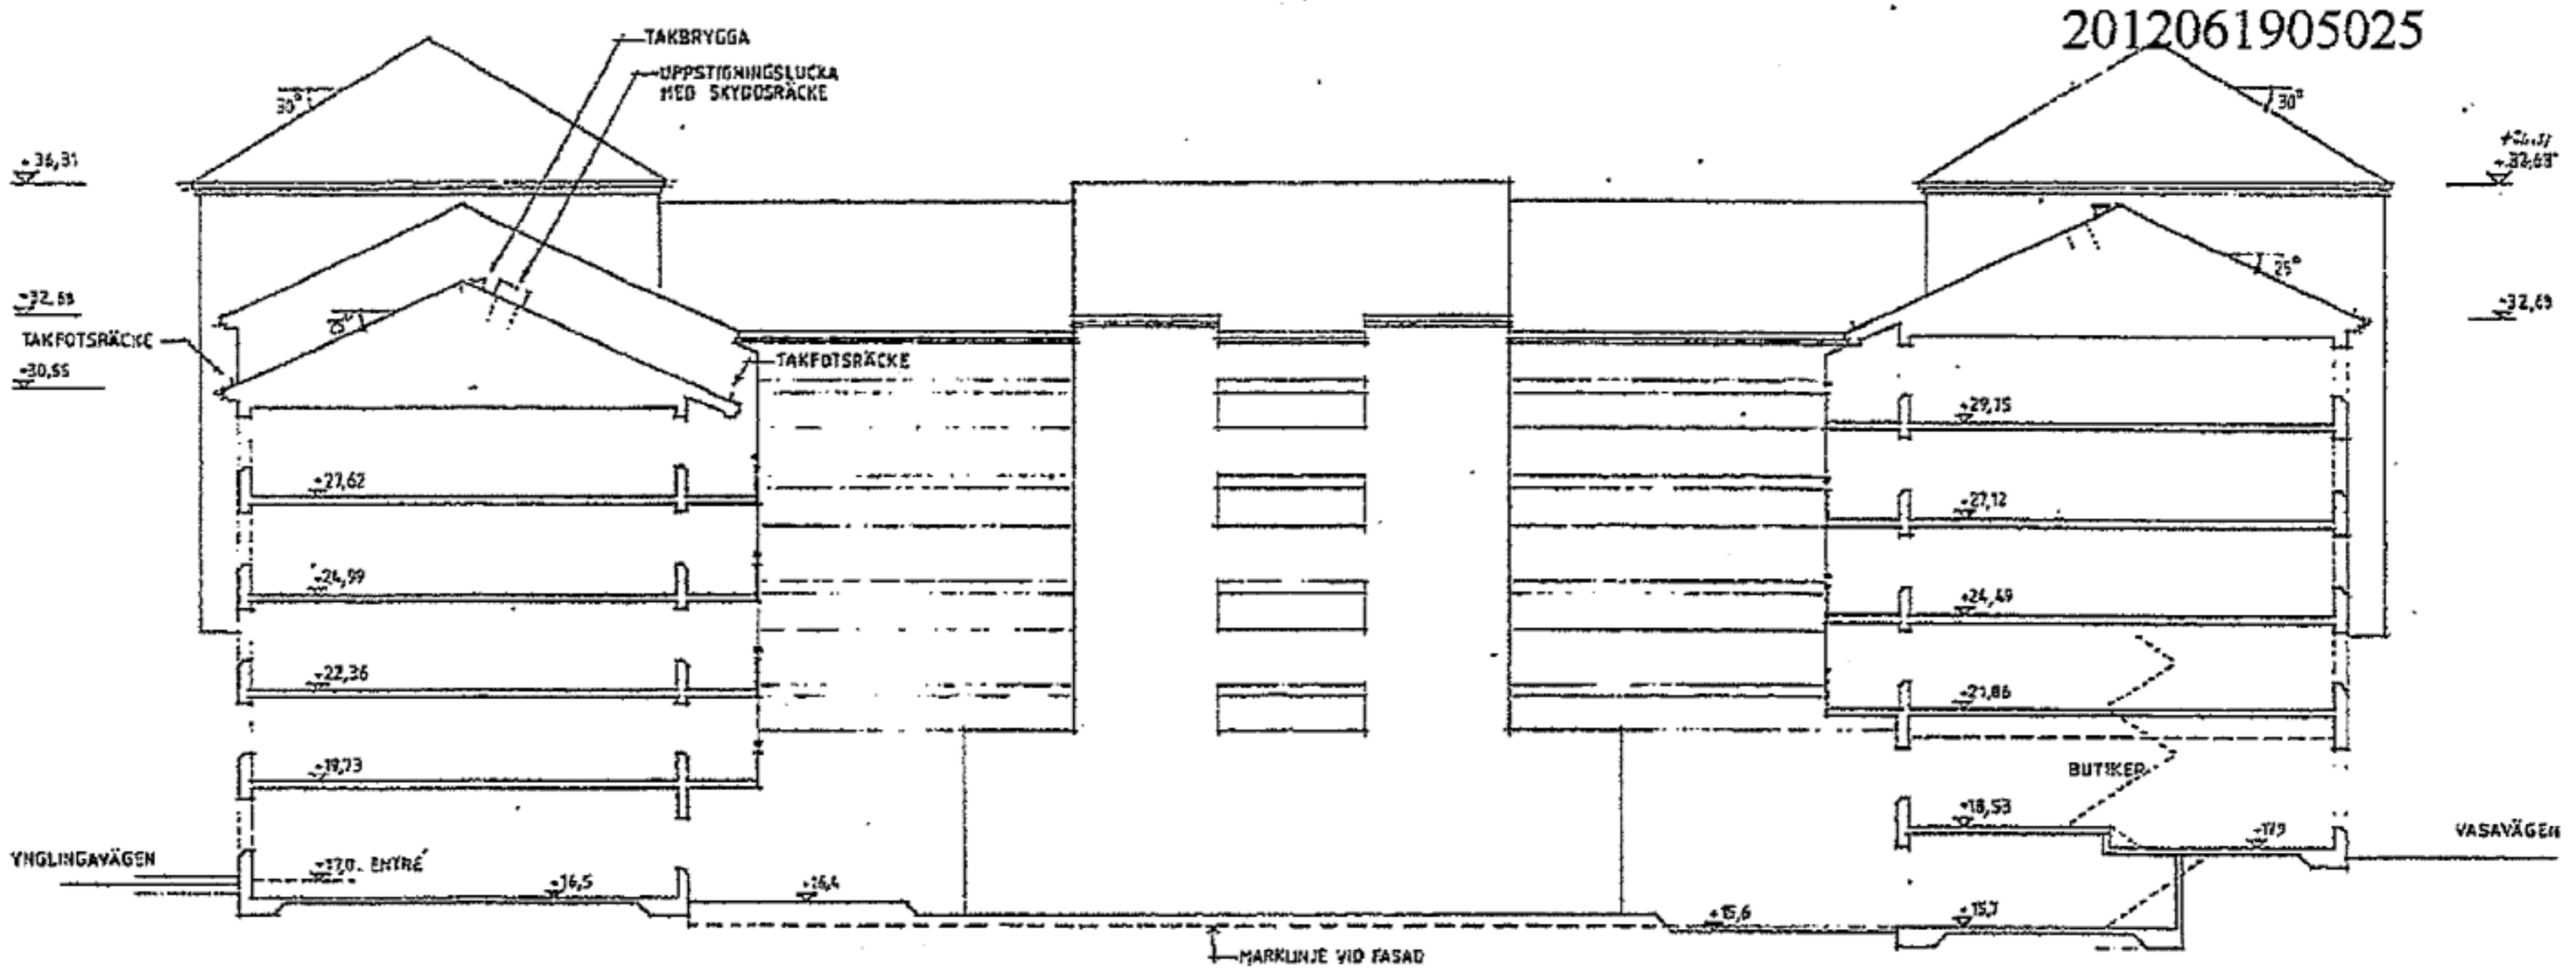

SEKTION A

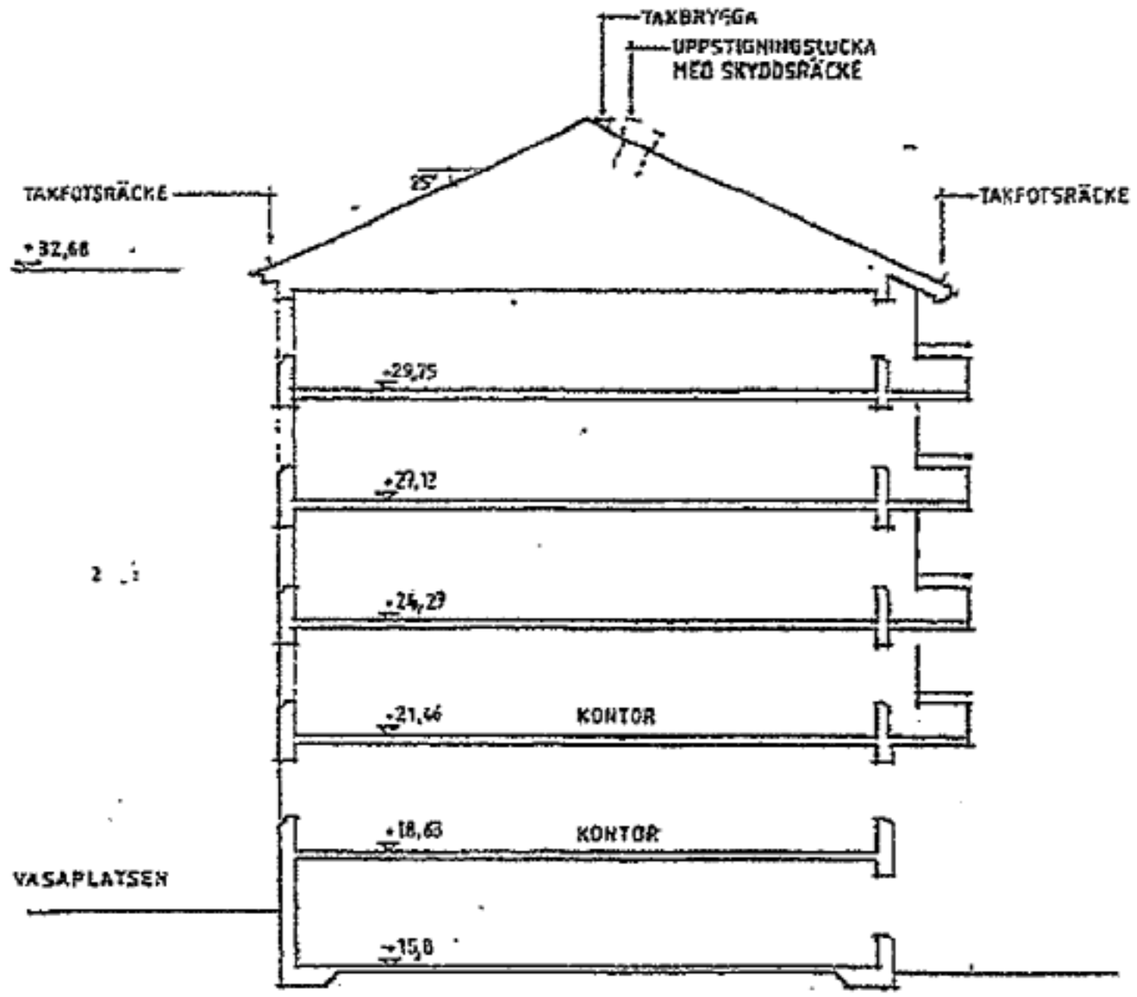

SEKTION B

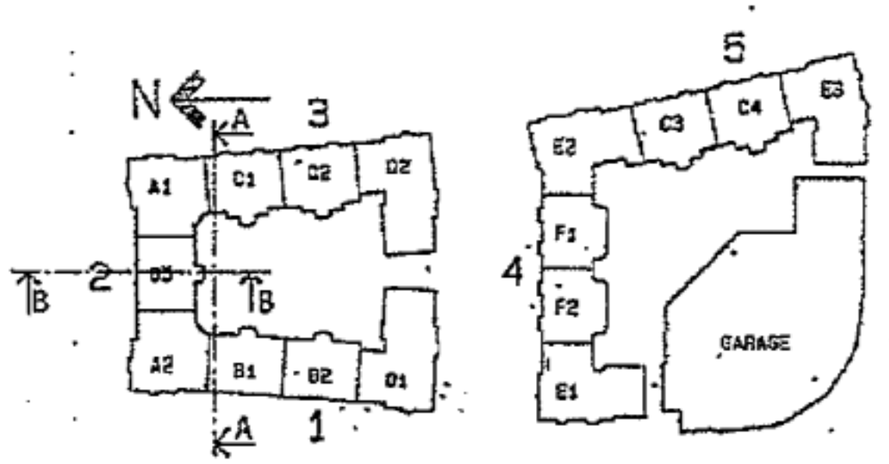

7

RELATIONSRITNING

B RELATIONSRITNING ÅA 920511
A PLUSHÖJDER ENL. PM 1 LL 891175

BYGGNADSLOVSRITNING

ORIGINALFORMAT: 841 × 594 (mm)

Norra Stor-Stockholm
9708-31529 Box 152, 17523 JÄRFÄLLA

SKANSKA

ARKITEKTER

NE: L. LINDAHL 89.08.15

BRF JAKOB
JÄKOBSBERG
JÄRFÄLLA

JAKOBSBERG 2:586 M.FL.
JAKOB NORRA
SEKTIONER

1:100 15453 A01-0-30 B


20120619050 26

A01-2-11

SKANSKA FASTIGHETER AB

SKANSKA BOSTADS

GRUNDLÄGGANDE BRANDSKYDDSKRAV:
BRANDSÄKER BYGGNAD.
VARJE LÄGENHET UTFÖRES SOM EGEN BRANDCELL OCH AVSKILJES I LÄGST BRANDKLASS BSQ
ENTRÉDÖRRAR TILL LÄGENHETER UTFÖRES I LÄGST BRANDKLASS BIS OCH MED 30 dB LJUDREDUKTION
LÄGENHETSSKILJANDE VÄGGAR UTFÖRES MED 52 dB LJUDREDUKTION OCH GJÄLKLAG MED 53 dB

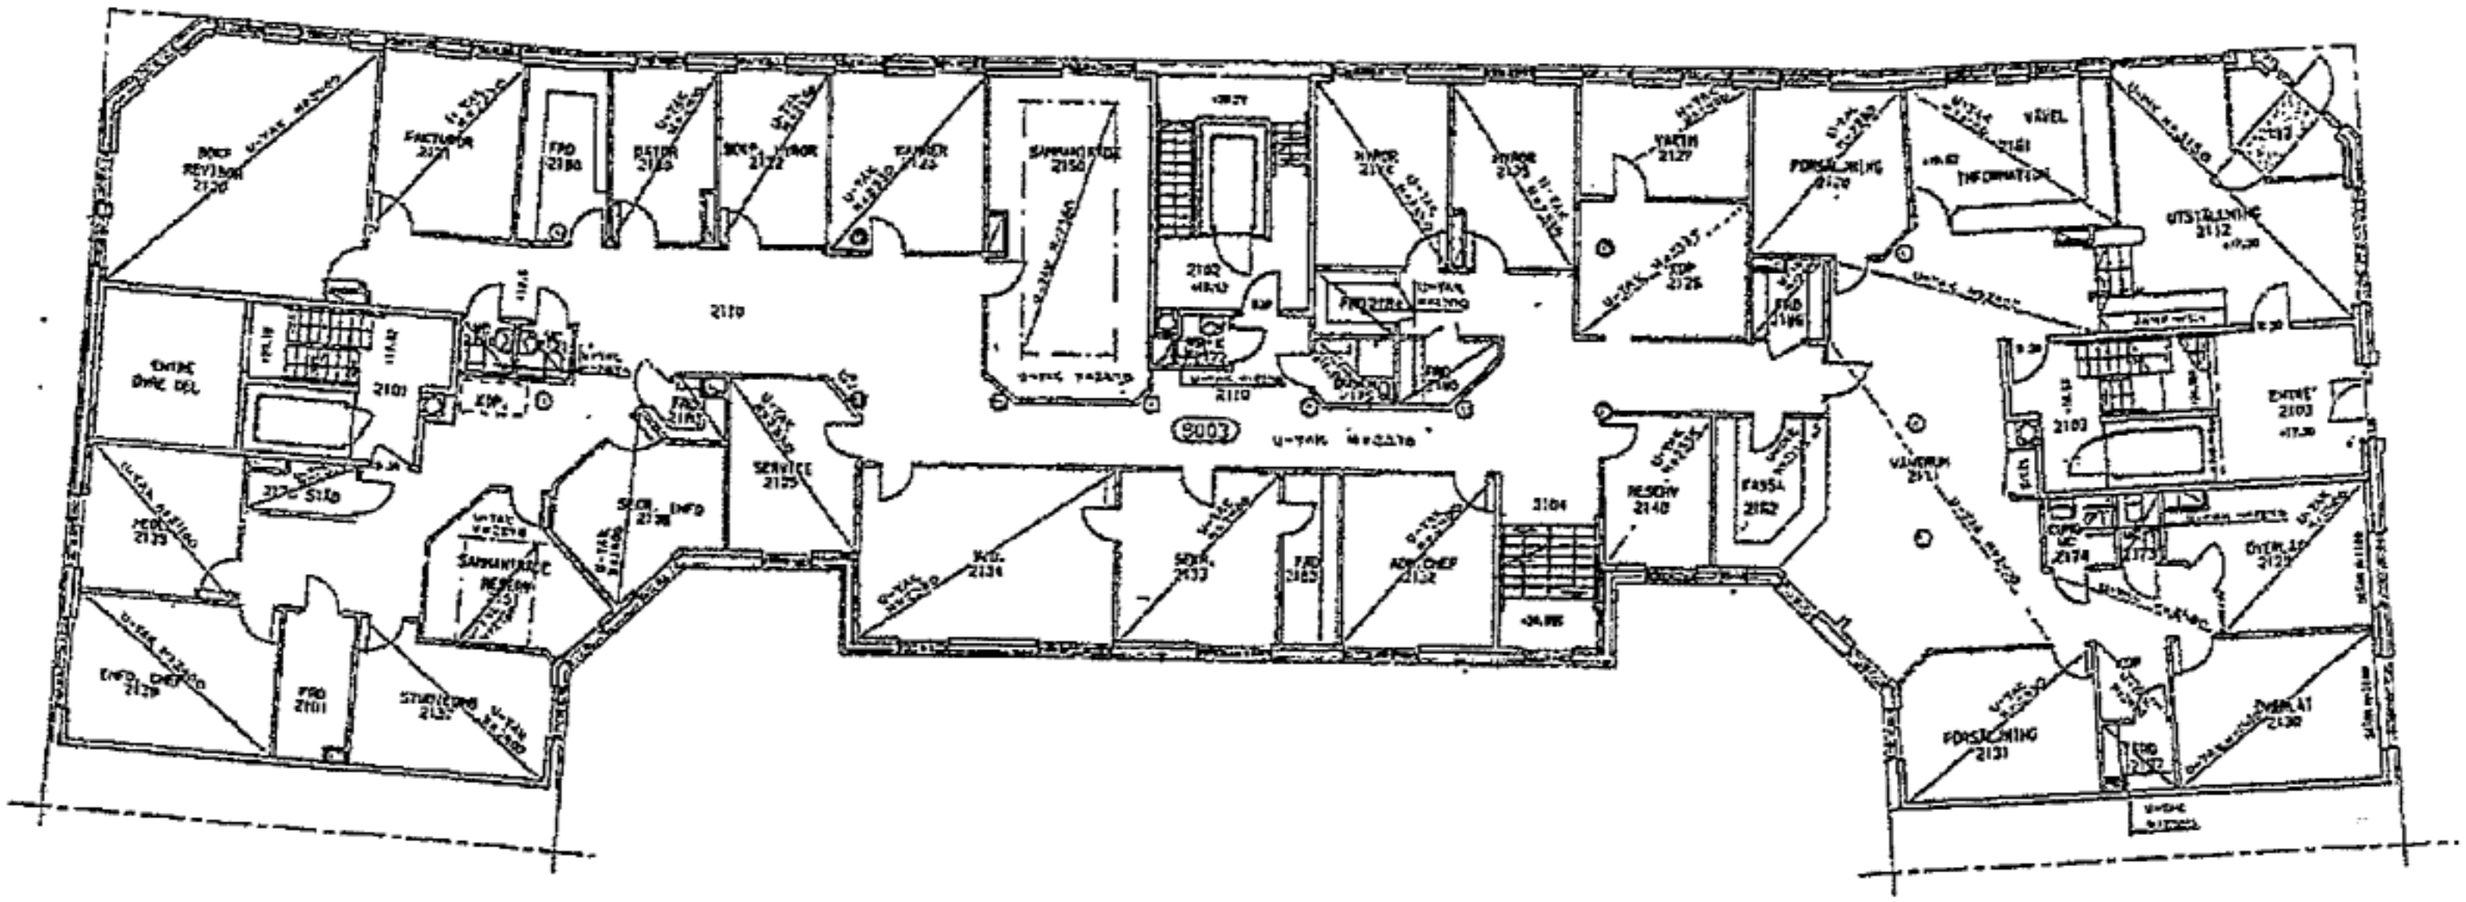

2119
2102
2110
9003
2104
2140
2152
2154
2131
2130
2112
2103
2174
2173
2101
2139
2138
2135
2133
2134
2150
2151
2127
2125
2126
2129
2128
2111
2114
2115
2116
2117
2118
2120
2121
2122
2123
2124
2136
2137
20120619050027

allabrf.se

GRUNDLÄGGANDE BRANDSKYDDSKRAV.
BRANDSÄKER BYGGNAD.
VARJE LÄGENHET UTFÖRES SOM EGEN BRANDCELL OCH AVSKILJES I LÄGST BRANDKLASS EI60
ENTRÉDÖRRAR TILL LÄGENHETER UTFÖRES I LÄGST BRANDKLASS EI15 OCH MED 30 dB LJUDREDUKTION
LÄGENHETSSKILJANDE VÄGGAR UTFÖRES MED 52 dB LJUDREDUKTION OCH BJÄLKLAG MED 53 dB

A60
B60

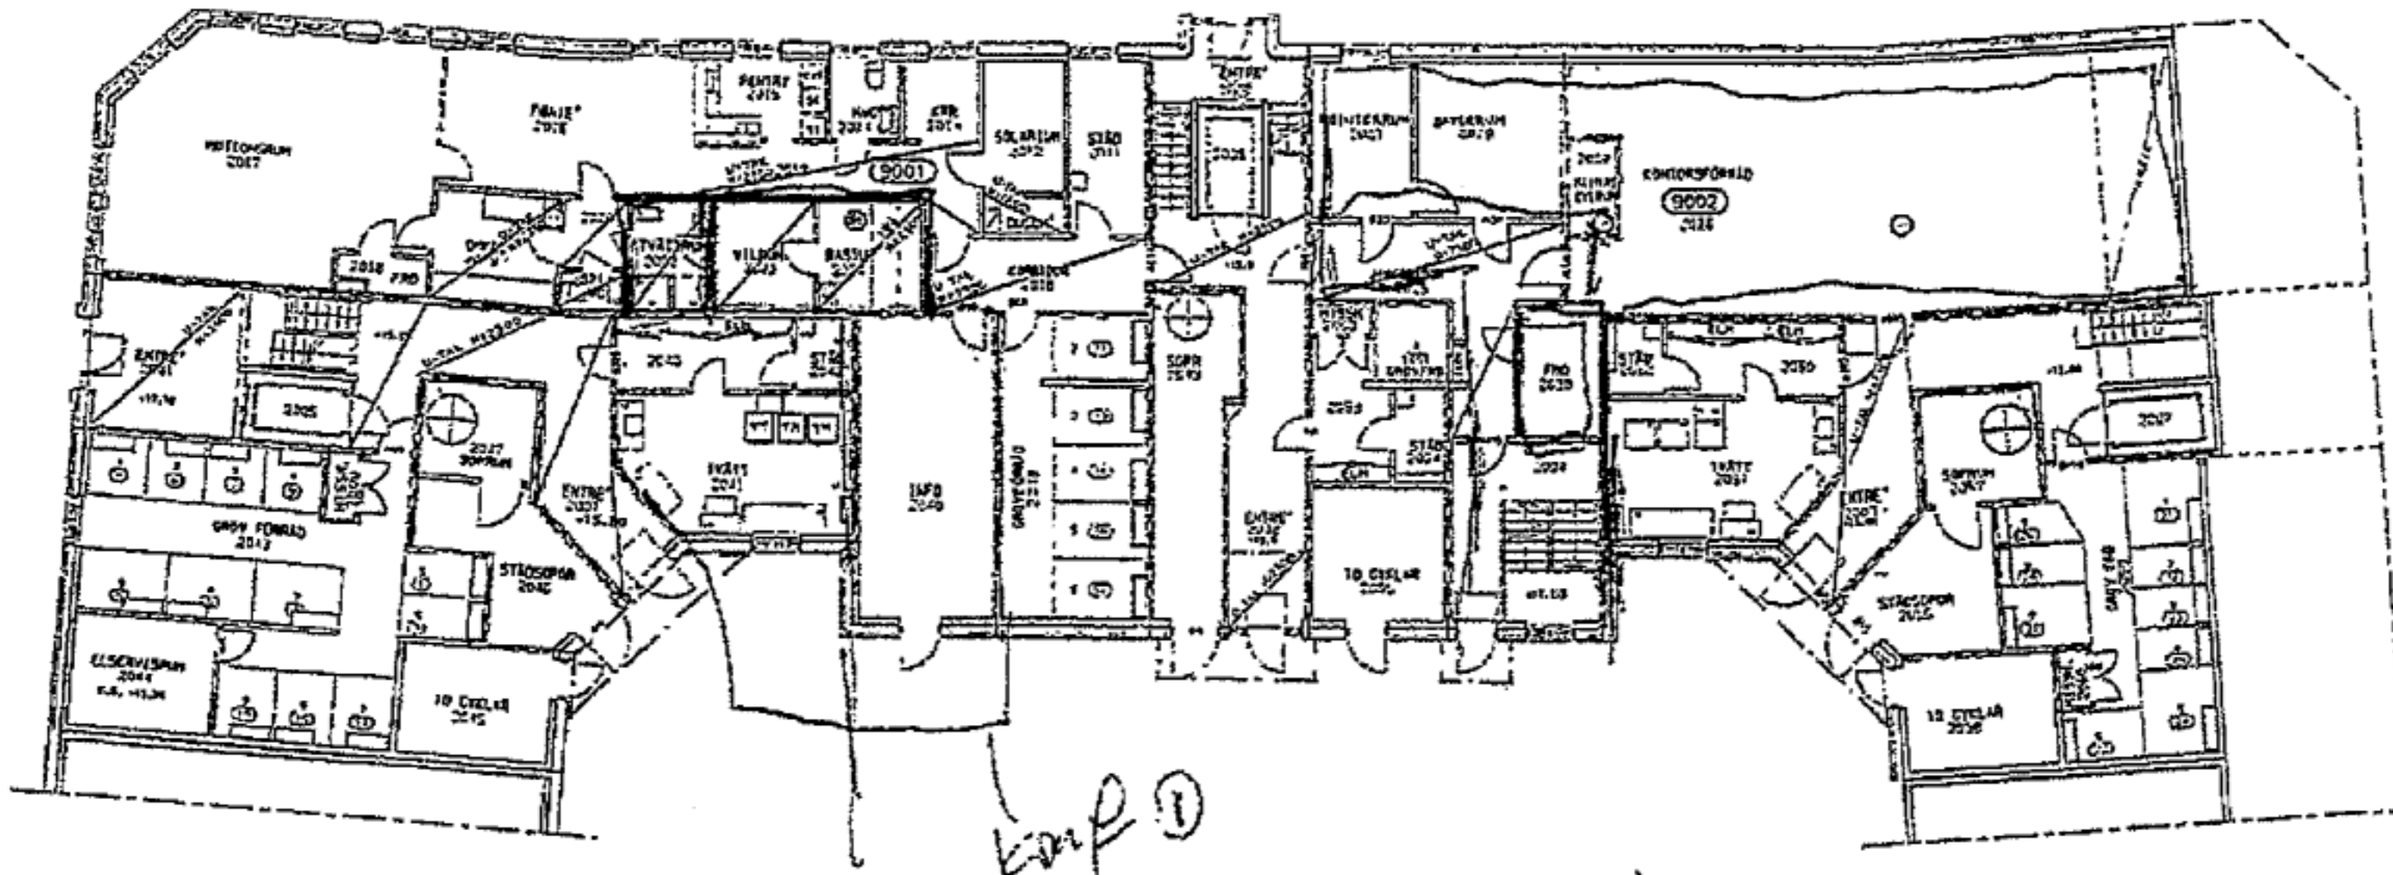

12

H	RELATIONSRITNING	ÅA	12.05.17
G	MYNDIGHETSANPASSNING PBV	ÅA	91.03.14
F	SAMMANFÖRING AV LGH NR 2015, 2027, 2029, 2039 SAMT DELL ENTRÉ 2026	ÅA	91.03.**
E	RELATIONS REVIDERINGEN	PS	90.09.07
D	ENLIGT PM NR 5	CJH	90.03.21
C	ENLIGT PM NR 4	CJH	90.02.14
B	ENLIGT PM NR 2	CJH	89.12.05
A	ENLIGT PM NR 1	ÅA	89.11.15

RELATIONSRITNING
BYGGLOVSRITNING

SKANSKA

ARKITEKTER

Å. ANDERSSON | LARS LINDAHL | 89-09-15

BRF JAKOB
JAKOBSBERG
JÄRFÄLLA

JAKOBSBERG 2:586 M.FL.
NORRA DEL 2
PLAN VÅNING 0

SKALA	PROJEKTNR	RITNINGSNR	REV
1:100	15453	A01-2-10	H



20120619050028

allabrf.se

GRUNDLÄGGANDE BRANDSKYDDSKRAV:
BRANDSÄKER BYGGNAD.
VARJE LÄGENHET UTFÖRES SOM EGEN BRANDCELL OCH AVSKILJES I LÄGST BRANDKLASS BS0
ENTRÉDÖRRAR TILL LÄGENHETER UTFÖRES I LÄGST BRANDKLASS BS ÖCH MED 30 dB LJUDREDUKTION
LÄGENHETSSKILJANDE VÄGGAR UTFÖRES MED 52 dB LJUDREDUKTION OCH BJÄLKLAG MED 53 dB

A01-2-12

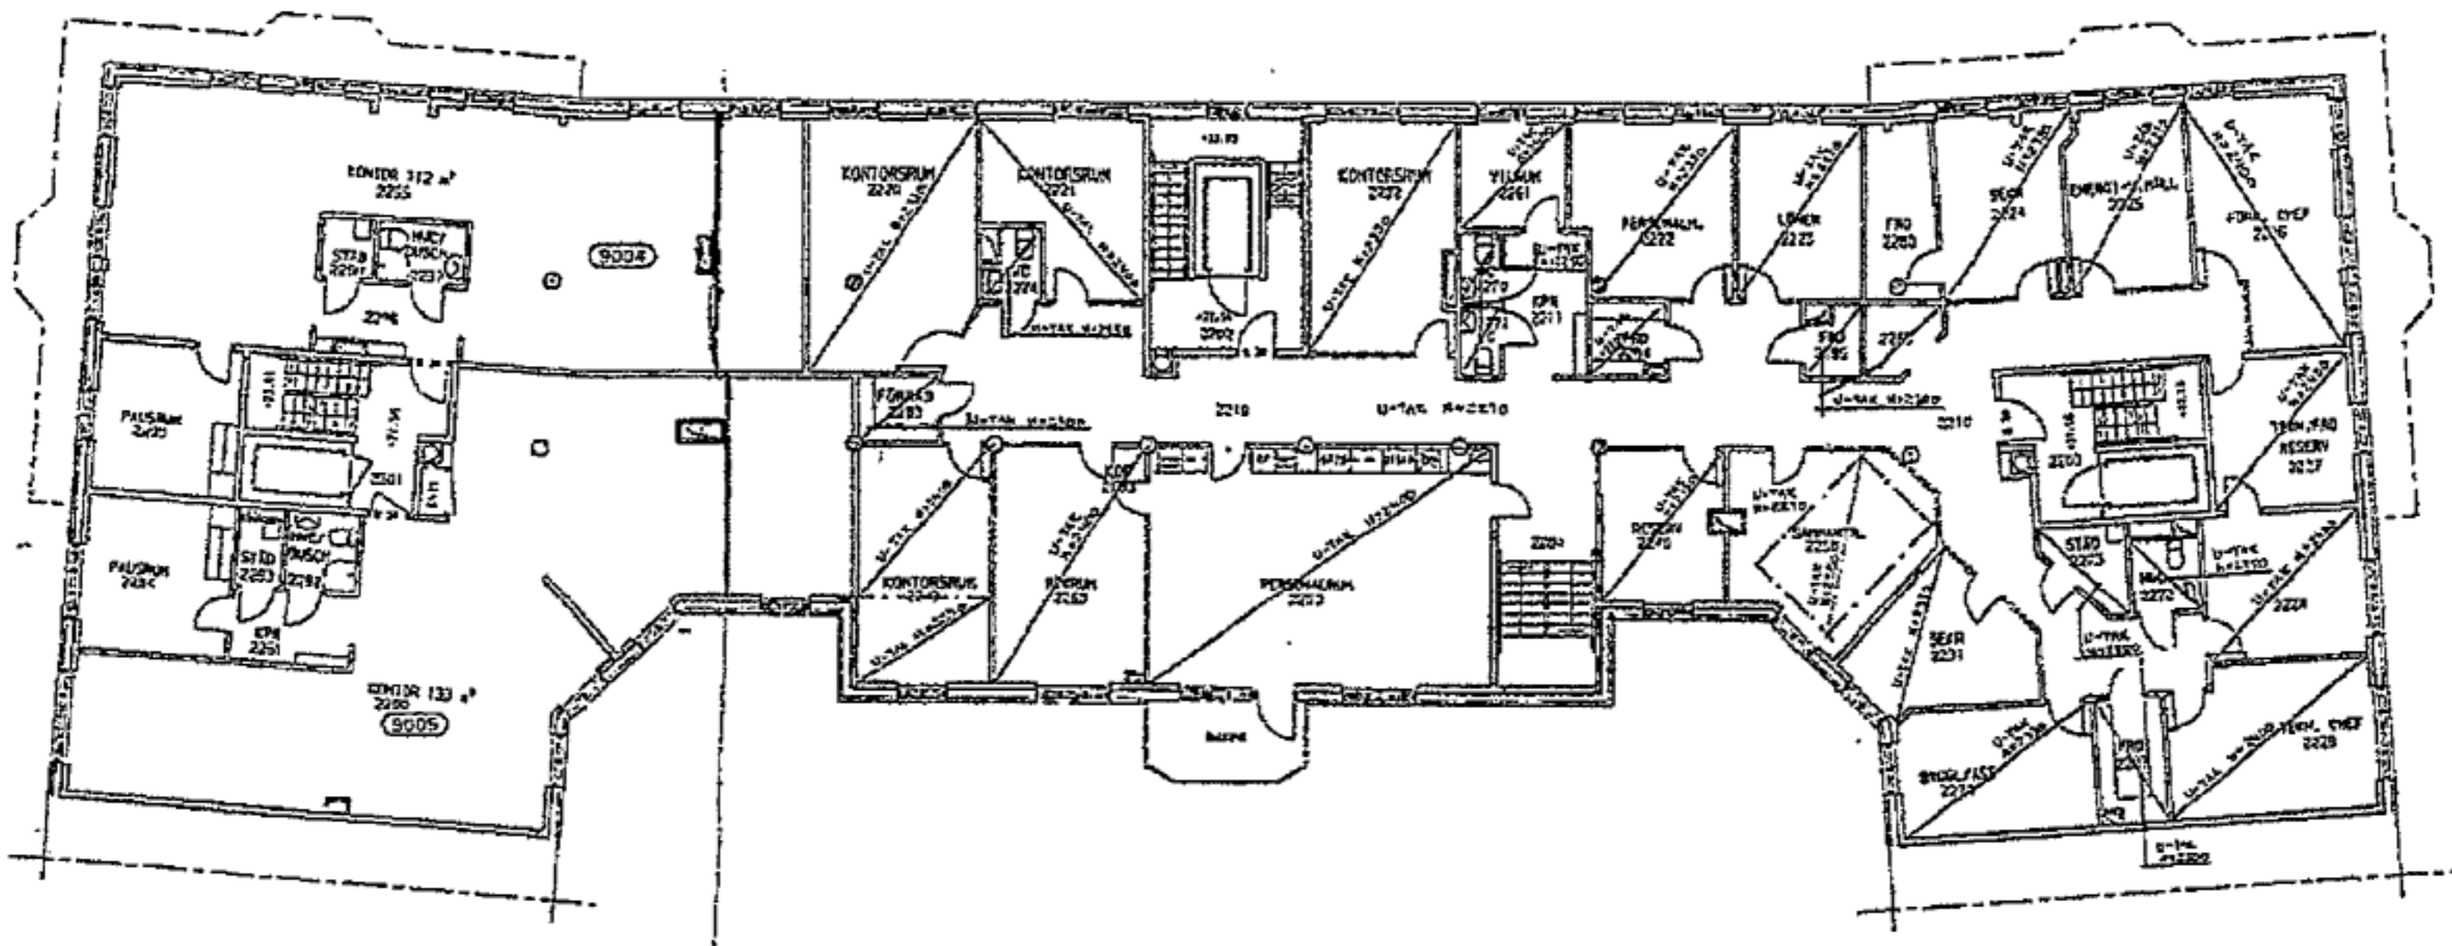


Bostäder → Lokaler

14

F	RELATIONSRITNING	AS	92.05.11
E	PLANLÖSNING/RUMSBENÄMNING	HL	91.03.19
D	PLANLÖSNING HUS-KONTOR UTVIDGAT KONTOR BADE UTGÅTT	HL	91.03.11
C	FTA I SKOG	PS	90.09.18
B	ALLMÄNNA REVISIONSMÅL	PS	90.09.07
A	ENLIGT PM NR 1	AS	89.11.15

ORIGINALFORMAT: "D4" ej 50% ökad

RELATIONSRITNING
BYGGLOVSRITNING

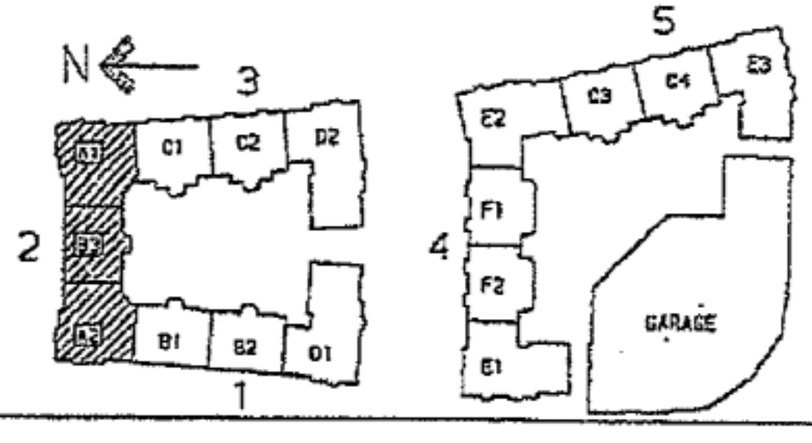

0758-31120 Box 362, 17523 JÄRFÄLLA
SKANSKA
ARKITEKTER
P STJÖRDIN
LARS LINDAHL
89-09-15

BRF JÄKOB
JAKOBSBERG
JÄRFÄLLA.

JAKOBSBERG 2:586-MFL
NORRA DEL 2
PLAN VÅNING 2

1:100 | 15453 | A01-2-12 | F

20120619050 29


allabrf.se

GRUNDLÄGGANDE BRANDSKYDDSKRAV, BRANDSÄKER BYGGNAD.
VARJE LÄGENHET UTFÖRES SOM EGEN BRANDCELL OCH AVSKILJES I LÄGST BRANDKLASS BS0
ENTRÉDÖRRAR TILL LÄGENHETER UTFÖRES I LÄGST BRANDKLASS BIS OCH MED 30 dB LJUDREDUKTION
LÄGENHETSSKILJANDE VÄGGAR UTFÖRES MED 52 dB LJUDREDUKTION OCH BJÄLKLAG MED 53 dB


A01-2-13

SKANSKA BOSTÄDER AB


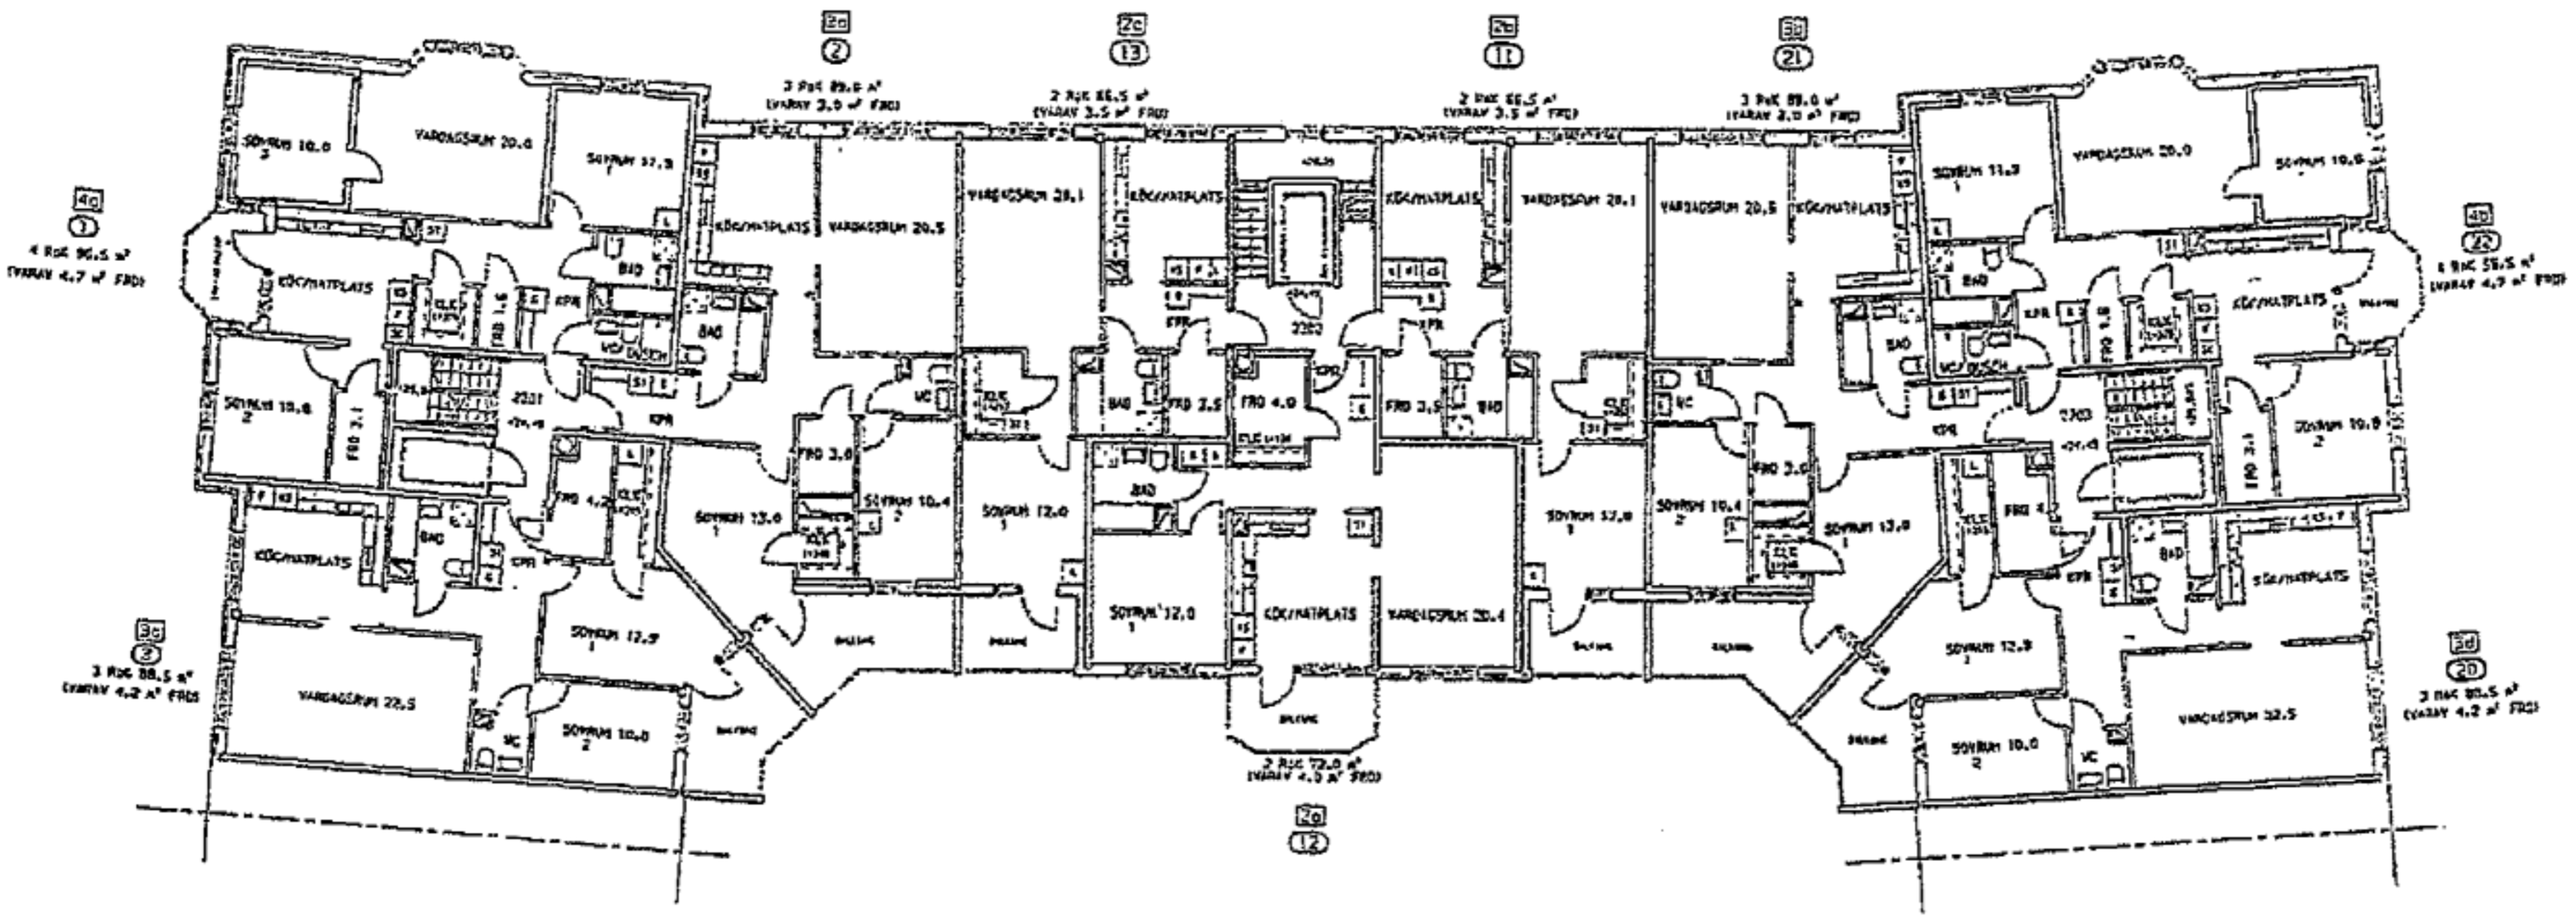

15

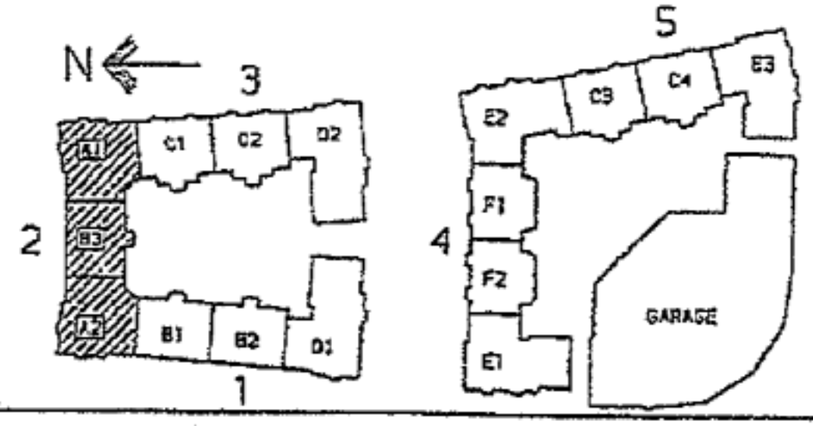

RELATIONSRITNING
BYGGLOVSRITNING

E	RELATIONSRITNING	ÅA	92.05.11
D	NYNUMMERING	HL	91.02.14
C	ALLMÄN REVIDERING	PS	90.09.07
B	DELIST EN LGH 1	ÅA	89.11.15
A	SOVRUMSDÖRRAR, VARDAGSRUM	PS	890928

ORIGINALFORMAT: "B4" = 594 (mm)

SKANSKA

ARKITEKTER

P. SJÖHOLM | LARS LINDAHL | 89-09-15


BRF JAKOB
JAKOBSBERG
JÄRFÄLLA


JAKOBSBERG 2:586-MFL
NORRA DEL 2
PLAN VÅNING 3

1:100 | 15453 | A01-2-13 | E

2012061905030

GRUNDLÄGGANDE BRANDSKYDDSKRAV:
BRANDSÄKER BYGGNAD.
VARJE LÄGENHET UTFÖRES SOM EGEN BRANDCELL OCH AVSKILJES I LÄGST BRANDKLASS BS0
ENTRÉDÖRRAR TILL LÄGENHETER UTFÖRES I LÄGST BRANDKLASS BIS OCH MED 30 dB LJUDREDUKTION
LÄGENHETSSKILJANDE VÄGGAR UTFÖRES MED 52 dB LJUDREDUKTION OCH BJÄLKLAG MED 53 dB

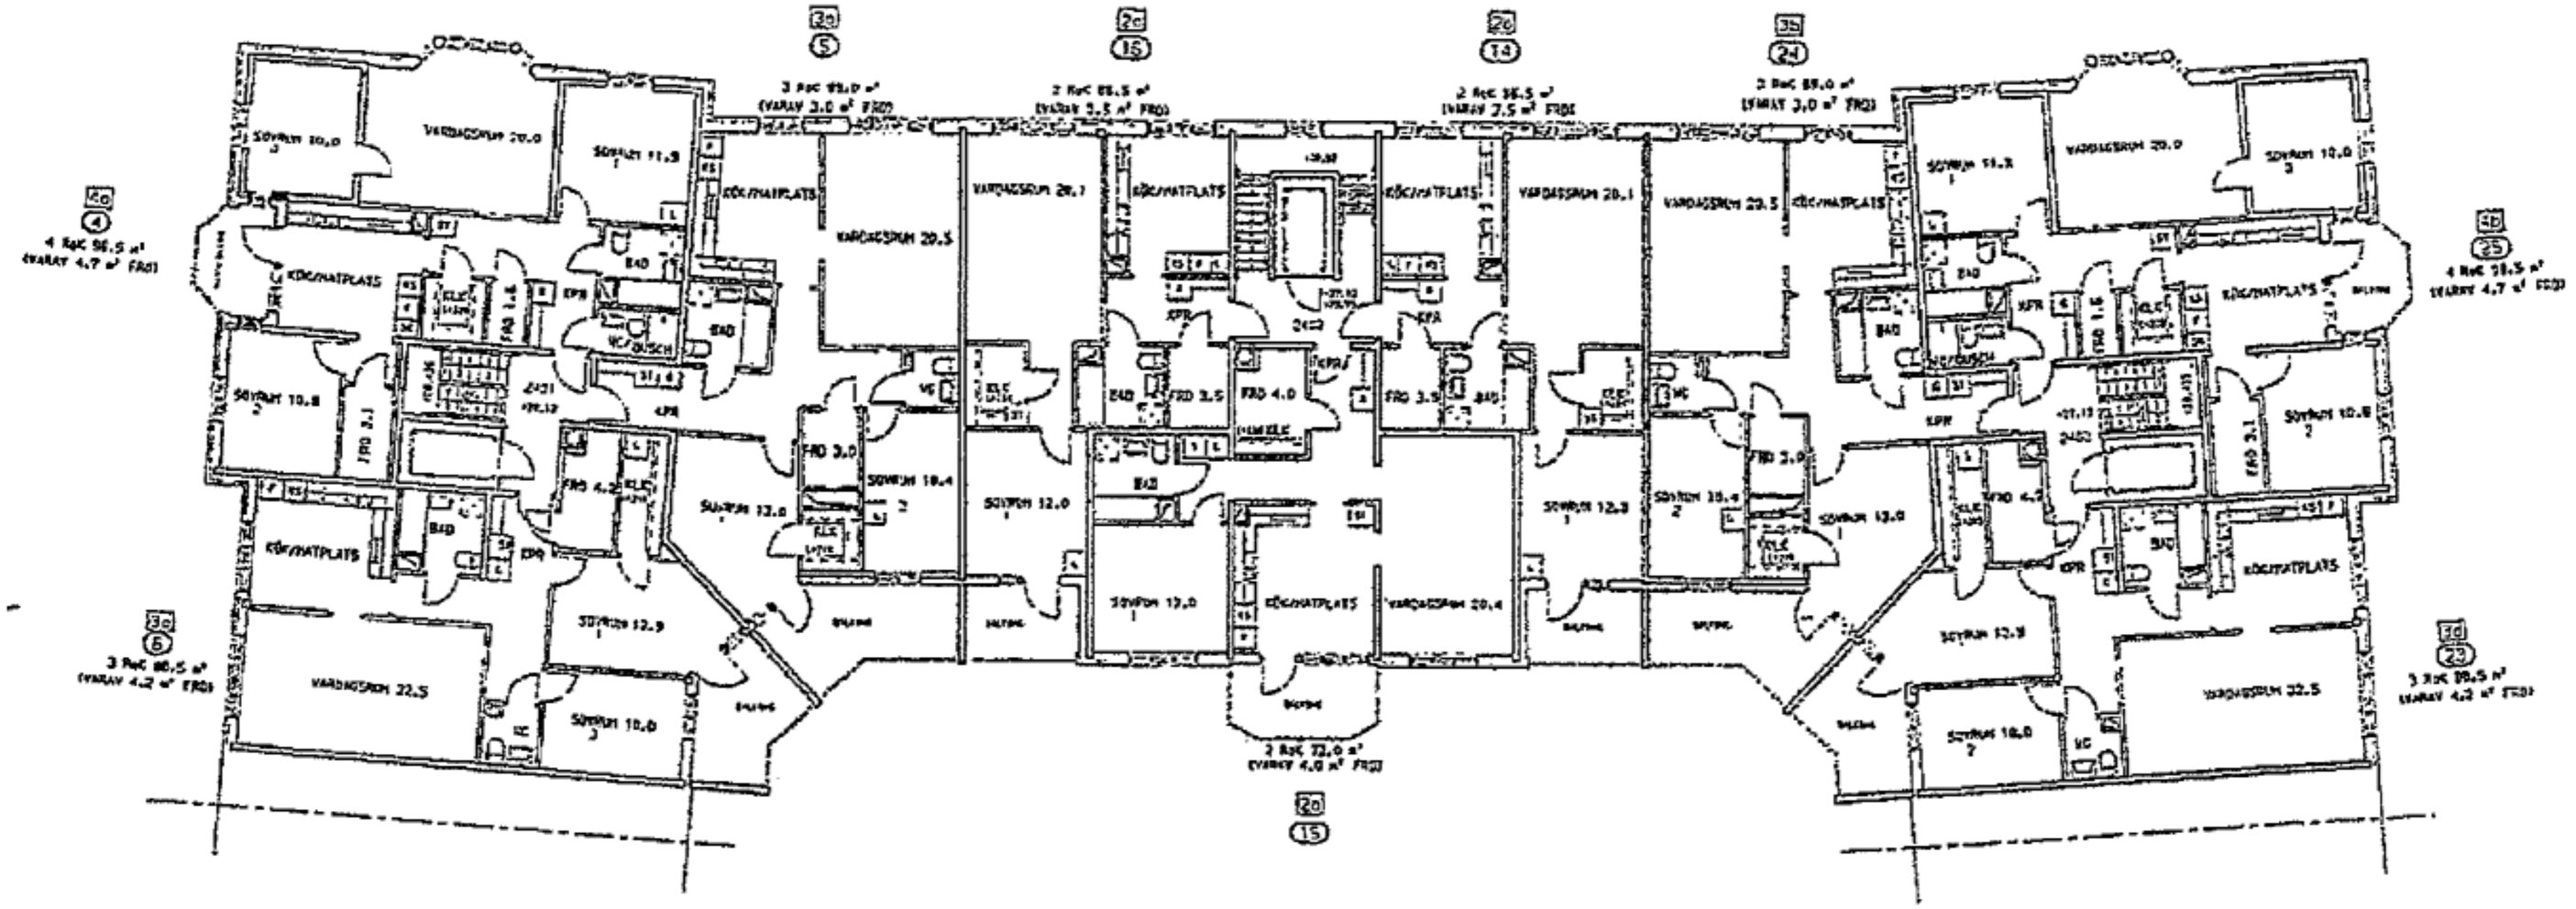

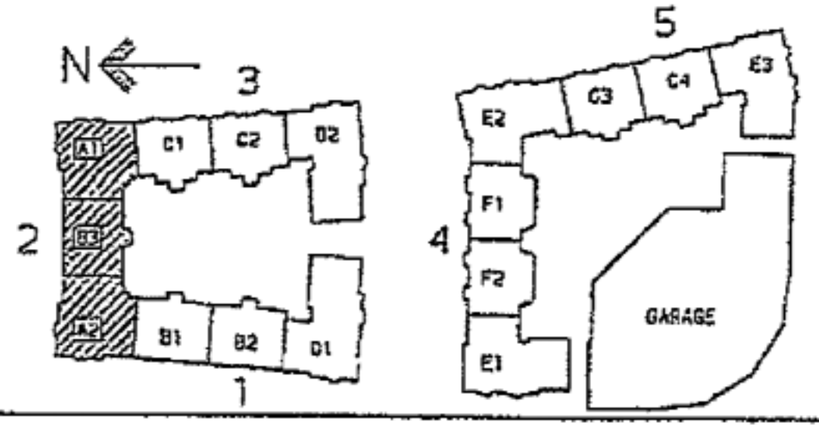

16

E	RELATIONSRITNING	ÅA	92.05.22
D	FÖRSÄLJNINGSRITNING	HL	91.02.14
C	MINDRE REVISIONER	PS	90.08.07
B	ENLIGT PM PR 1	ÅA	89.11.15
A	GRUNDRITNING, GARDERICER	PS	890523

ORIGINALFORMAT: A0 = 841 mm

RELATIONSRITNING
BYGGLOVSRITNING

0758-371201 Box 102, 17523 JÄRFÄLLA

SKANSKA

ARKITEKTER

P SJÖHOLM | LARS LINDAHL

89-09-15


BRF JAKOB
JAKOBSBERG
JÄRFÄLLA

JAKOBSBERG 2:586-NFL
NORRA DEL 2
PLAN VÅNING 4


SKALA			
1:100	15453	A01-2-14	E

20120619050311

GRUNDLÄGGANDE BRANDSKYDDSKRAV:
BRANDSÄKER BYGGNAD.
VARJE LÄGENHET UTFÖRES SOM EGEN BRANDCELL OCH AVSKILJES I LÄGST BRANDKLASS BSO
ENTREDÖRRAR TILL LÄGENHETER UTFÖRES I LÄGST BRANDKLASS EIS OCH MED 30 dB LJUDREDUKTION
LÄGENHETSSKILJANDE VÄGGAR UTFÖRES MED 52 dB LJUDREDUKTION OCH BJÄLKLAG MED 53 dB

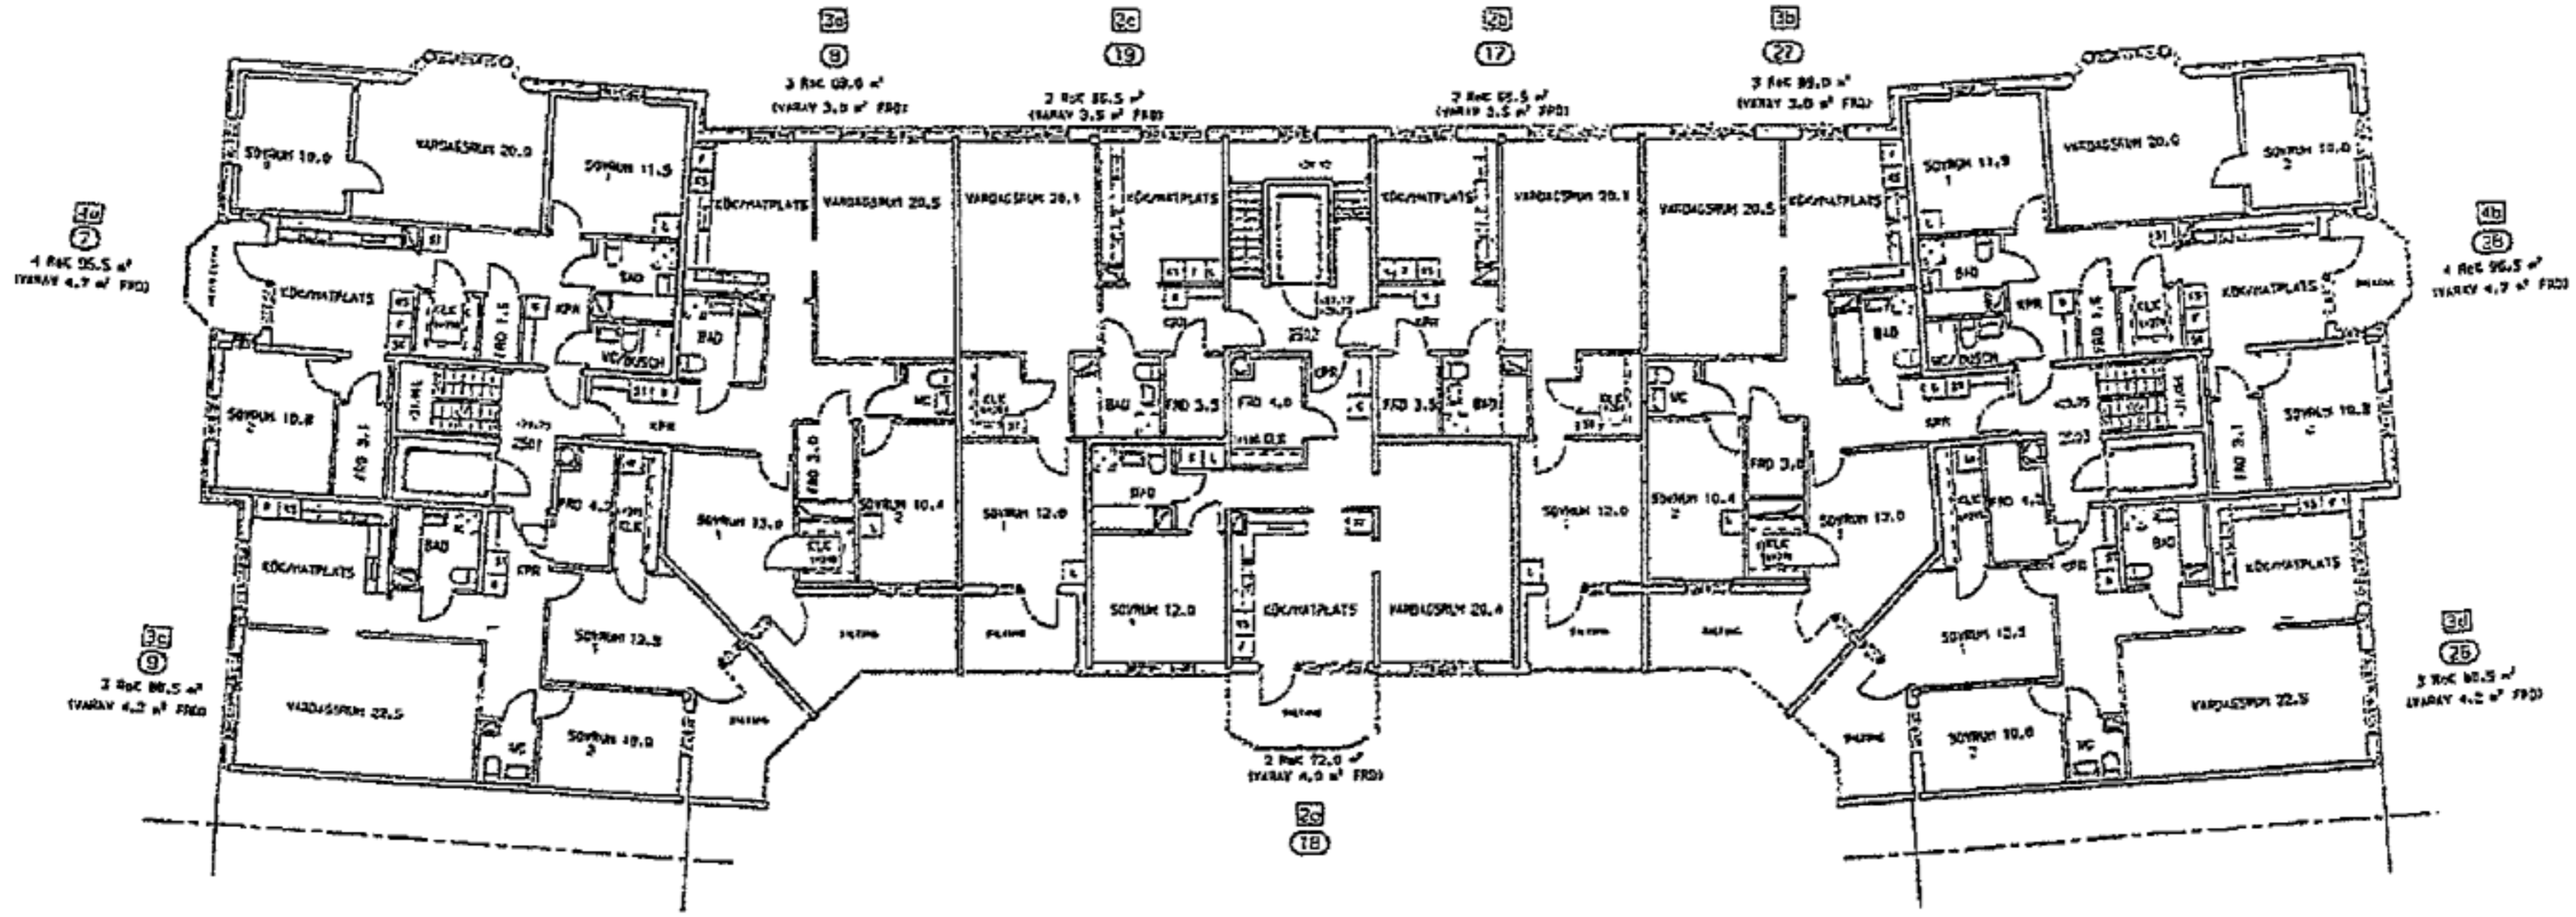

17

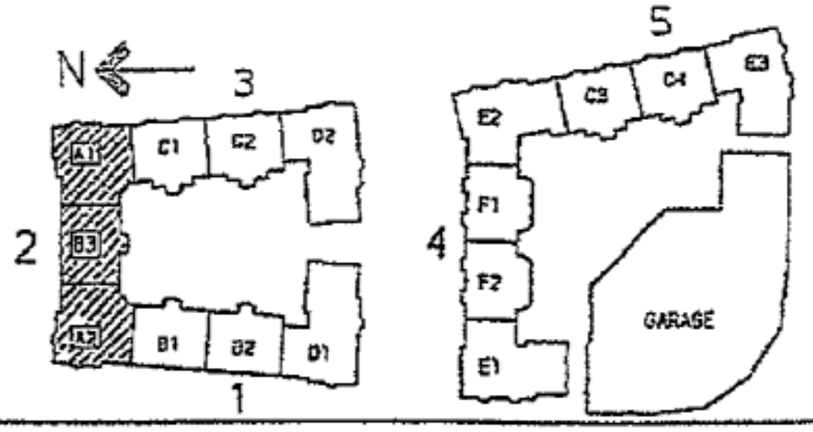

E	RELATIONSRITNING	ÅA	92.05.01
D	RELATIONSRITNING	IC	91.03.14
C	KLIMATMÅ REVIDERINGAR	PS	90.09.07
B	ENLIGT PM NR 1	AA	88.11.15
A	STOMKOMPLEMENTERING, GARDEROBER	PS	830928

ORIGINALFORMAT: "841 x 594 (A2)"

RELATIONSRITNING
BYGGLOVSRITNING

SKANSKA

ARKITEKTER

P. SJÖHOLM, LARS LINDAHL

89-09-15

BRF JAKOB
JAKOBSBERG
JÄRFÄLLA

JAKOBSBERG 2:586-MFL
NORRA DEL 2
PLAN VÅNING 5

1:100 | 15453 | A01-2-15 | E


allabrf.se

2012061905032

A01-2-16

SKANSKA BYGGHUS

GRUNDLÄGGANDE BRANDSKYDDSKRAV:
BRANDSÄKER BYGGNAD.
VARJE LÄGENHET UTFÖRES SOM EGEN BRANDCELL OCH AVSKILJES I LÄGST BRANDKLASS BSD
ENTRÉDÖRRAR TILL LÄGENHETER UTFÖRES I LÄGST BRANDKLASS BIS OCH MED 30 dB LJUDREDUKTION
LÄGENHETSSKILJANDE VÄGGAR UTFÖRES MED 52 dB LJUDREDUKTION OCH BJÄLKLAG MED 53 dB

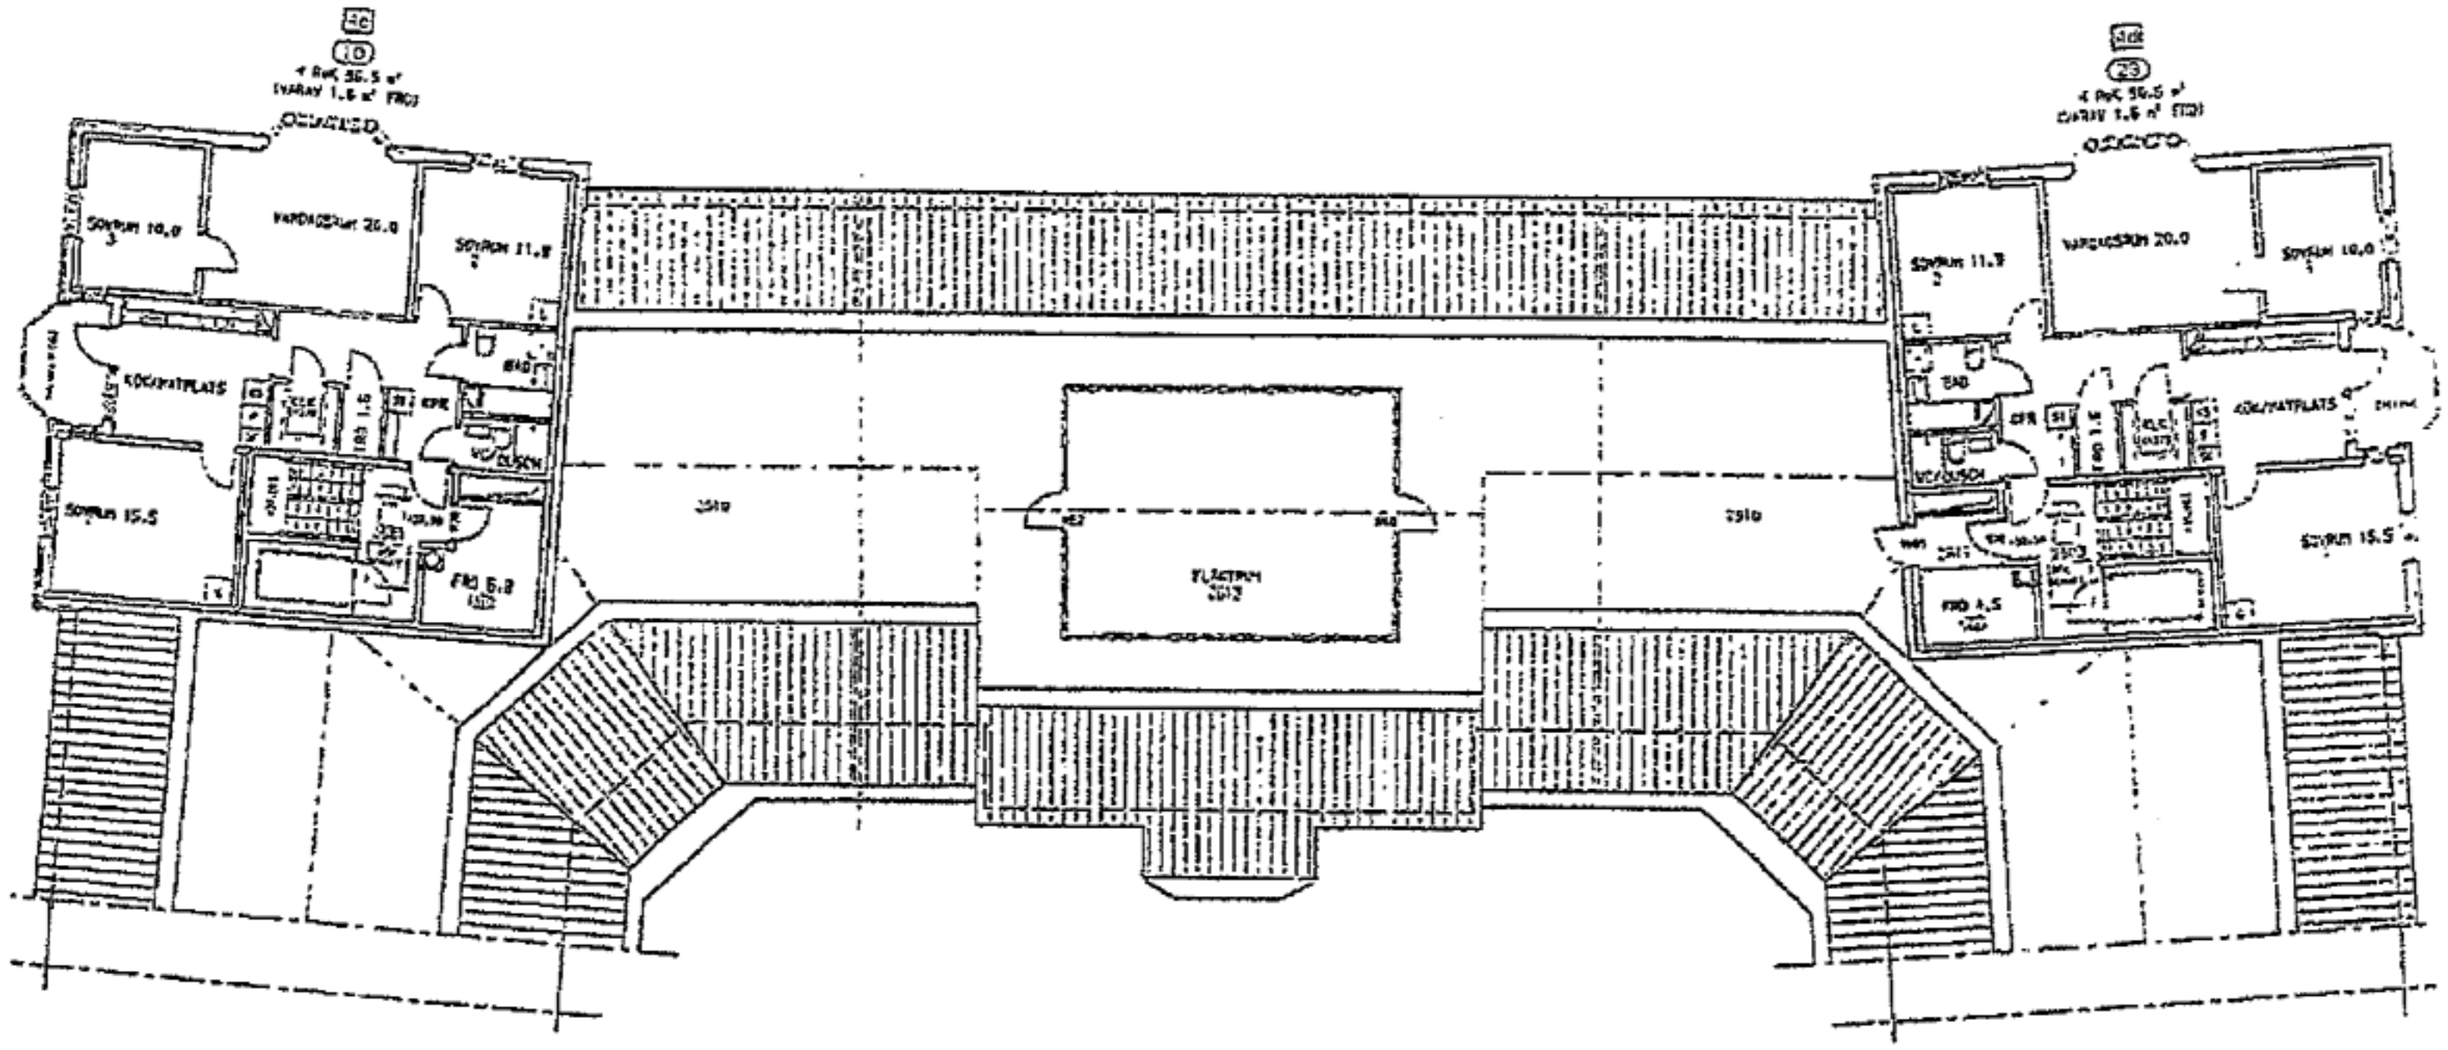


18


ORIGINALFORMAT: "DIN A1 (594 mm)"

RELATIONSRITNING
BYGGLOVSRITNING

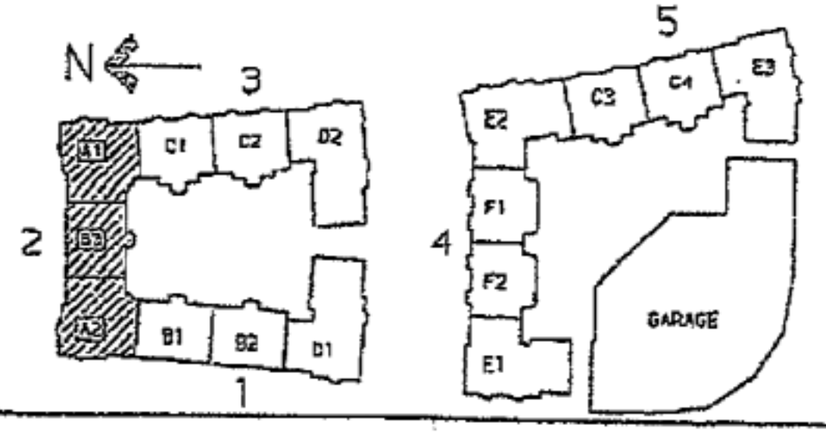

6708-311,0 Box 192, 17523 JÄRFÄLLA

SKANSKA

ARKITEKTER

P SJÖHOLM, LARS LINDAHL, 96-09-15

BRF JAKOB
JAKOBSBERG
JÄRFÄLLA

JAKOBSBERG 2:586-MFL
NORRA DEL 2
PLAN VÅNING 6

1:100 | 15453 | A01-2-16 | E

allabrf.se


20120619004997

	Bjälklag: Betong Yttertak: Sadeltak med betongtakpannor Fasad: Tegel Balkonger: Betongplatta, räcken i metall Fönster: 2+1 -glas kopplade isolerglas med yttre fönsterbågen i metall och karmen klädd utvändigt med metall. Dörrar: Entréport i lackat trä med glasade partier. Källardörrar av stål, lägenhetsdörrar av säkerhetstyp.
Kortfattad lägenhetsbeskrivning	Invändiga väggar: målade, tapetserade Invändiga tak: Målade Golv: Parkett i vardagsrum. I huvudsak linoleum i övriga rum. Köksinredning: Skåpinredning från byggnadsåret. Elspis, ugn, frånluftsfläkt, kyl/frys. Egeninstallerade DM i vissa. Badrum: Plastmattapå golv, kakel på vägg, målade tak, fristående badkar/duschhörna, wc-stol, tvättställ. Mekanisk frånluft
Övrigt	OVK: Godkänd Energideklaration: Utförd Radon: Inga uppgifter Asbest: Finns inte i fastigheten

2.1 Sammanfattning fastighetsbeskrivning

Fastigheten är del av ett kvarter vilket innesluter en gård. Hela kvarteret uppfördes ca 1991. Fastigheten ska nu genomgå en tredimensionell fastighetsindelning och bostadsrättsföreningen ska köpa en del av fastigheten. Nuvarande fastighetsägare kommer att behålla de fastighetens kommersiella ytor (markerade i lila) för i huvudsak eget bruk.

Teknisk besiktning har utförts av Lars Widebäck, Densia AB, den 4 oktober 2011.

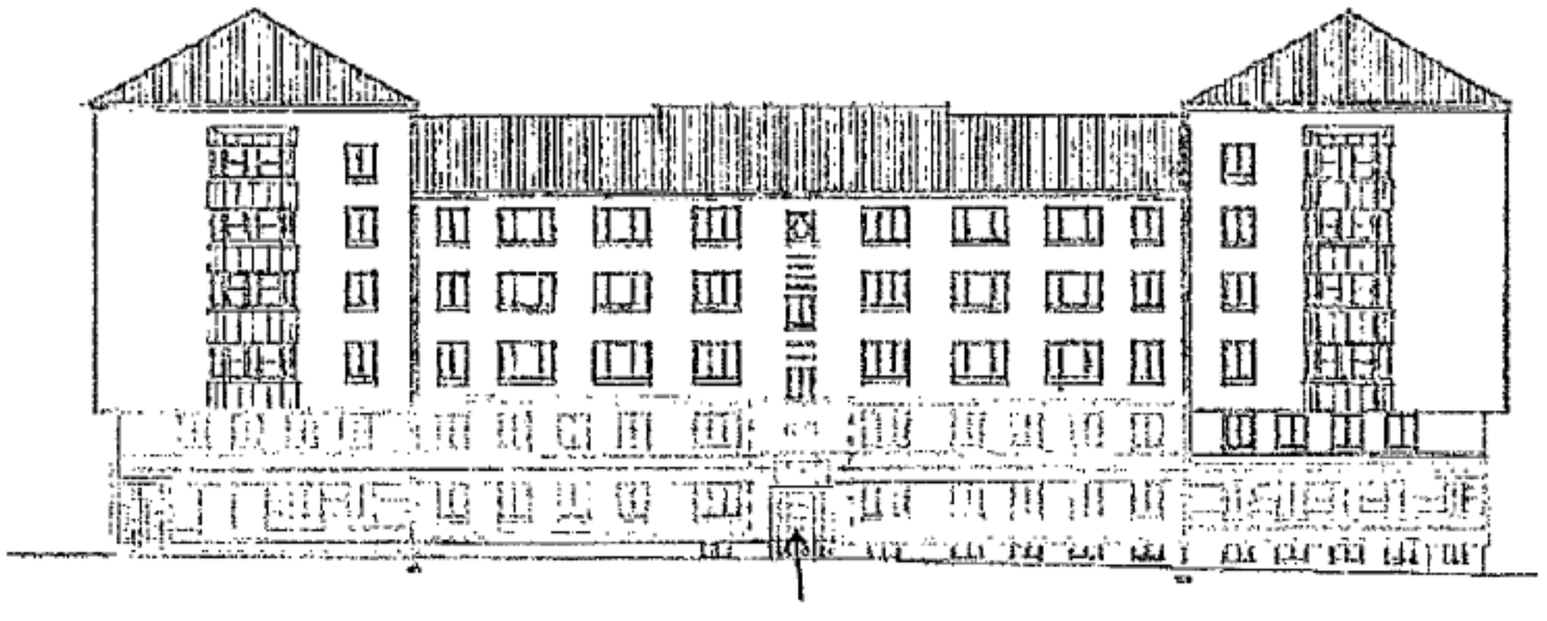

allabrf.se

20120619004998

3. Sammanställning av fastighetens reparationsbehov

Byggnadsdel	Åtgärd	År: 1-5	År: 5-10
Träpanel balkong	Ommålning	60 000 kr	
Hissar	Renovera dörrar	200 000 kr	
Ventilation*	Renovering/översyn	100 000 kr	
Avlopp*	Spolning	50 000 kr	
Yttertak*	Mindre renovering	30 000 kr	
Undercentral**	Utbyte		500 000 kr
	Totalt:	**440 000 kr**	**100 000 kr**

* = Följande underhållsåtgärder har ombesörjts av fastighetsägaren innan tillträdet.

** = Undercentralen är del i en gemensamhetsanläggning (GA:7) i vilken föreningens andel kommer att vara 20 %. Således står föreningen endast för 100 000 kr av angivna 500 000 kr i underhållskostnad.

Ovanstående belopp anges exklusive moms samt entreprenadkostnader.

4.1 Övriga upplysningar om underhållsbehovet

Det av besiktningsmannen uppskattade, ännu ej utförda, renoveringsbehovet uppgår till 360 000 kr. Tillkommer moms om 90 000 kr samt entreprenadkostnad (10-15%) om ca 70 000 kr. Totalt uppskattat underhållsbehov uppgår därmed till 520 000 kr.

För att täcka fastighetens underhållsbehov sätter föreningen av 900 000 kr till fond för yttre underhåll.

Dessutom görs en årlig avsättning till fond för yttre underhåll om 0,3 % av taxeringsvärdet, för närvarande 87 600 kr/år, totalt 959 196 kr under prognostiden.

För det inre underhållet i bostadsrättslägenheterna görs en avsättning om 30 000 kr per lägenhet till dispositionsfond i samband med förvärvet.

Besiktningsprotokoll:
BRL 9 kap. §20 p.2

"Till den ekonomiska planen skall vid ombildning fogas ett besiktningsprotokoll som visar husets skick. Med besiktningsprotokoll avses en sådan handling som upprättats och undertecknats av sakkunnig som kan bedöma husets skick"

allabrf.se

20120619004999

4. Beräknade kostnader för föreningens förvärv

Förvärvskalkyl	
Köpeskilling	43 750 000 kr
Lagfart	658 250 kr
Pantbrev [1)]	0 kr
Fond för yttre underhåll [2)]	900 000 kr
Dispositionsfond [3)]	720 000 kr
Initialkostnader	515 625 kr
Totalt:	**46 543 875 kr**

1) Föreningen övertar kostnadsfritt befintliga pantbrev av nuvarande fastighetsägare.

2) Till dispositionsfond görs en avsättning om 30 000 kr/lgh till alla som köper sin lägenhet med bostadsrätt den dag föreningen tillträder fastigheten.

3) Avsättningen till dispositionsfond tillhör respektive lägenhet. Om fonden inte är utnyttjad vid försäljning av lägenheten tillfaller kvarvarande belopp den nya bostadsrättsinnehavaren.

4.1 Övriga upplysningar om förvärvskalkylen

Förvärvet är baserat på att ca 73 % av antalet lägenheter förvärvas såsom bostadsrätter samt att ca 27 % kvarstår som hyreslägenheter. Dessa lägenheter är slumpmässigt utvalda för att visa vad som händer vid ungefärlig 73 % anslutningsgrad.

Om anslutningsgraden avviker +/- 5% från antaget 73% vid tillträdesdagen bedöms detta inte påverka kalkylen då de högre/lägre kostnaderna i allt väsentligt täcks av högre/lägre intäkter.

Amorteringar och avsättningar:

Enligt planen beräknas föreningen få 9 st. hyresrätter (727 kvm). När dessa kommer upplåtas med bostadsrätt så kommer amortering av föreningens lån att ske, alternativt avsättning till fond för yttre underhåll. Eftersom man inte med exakthet kan säga när lägenhetsinnehavarna flyttar har ingen hänsyn tagits till detta i föreningens prognos. Hyresrätterna är en dold tillgång i föreningen vars värde försiktigt uppskattas till 13 800 000 kr vid tidpunkten för den ekonomiska planens upprättande.

allabrf.se

20120619050000


5. Finansieringsplan

Finansiering	Belopp	Ränta	Ränta (kr)
Ny belåning i kreditinstitut	24 644 475 kr	4,00 %	985 779 kr
Insats från medlemmar	21 899 400 kr		
Totalt	**46 543 875 kr**		

5.1 Övriga upplysningar om finansieringen

Bindningstiden för föreningens lån kommer att mixas maximalt till den angivna genomsnittsräntan. Vid nuvarande ränteläge motsvarar det en genomsnittlig bindningstid för föreningens lån om ca 4 år. Säkerhet för lånen utgörs av pantbrev.

Utifall det, mot förmodan, skulle krävas ytterligare belåning för att täcka fastighetens underhållsbehov under prognostiden (10 år) innebär ökad belåning med 500 000 kr att månadsavgiften behöver höjas med ca 70 kr för en genomsnittslägenhet på 80 kvm.

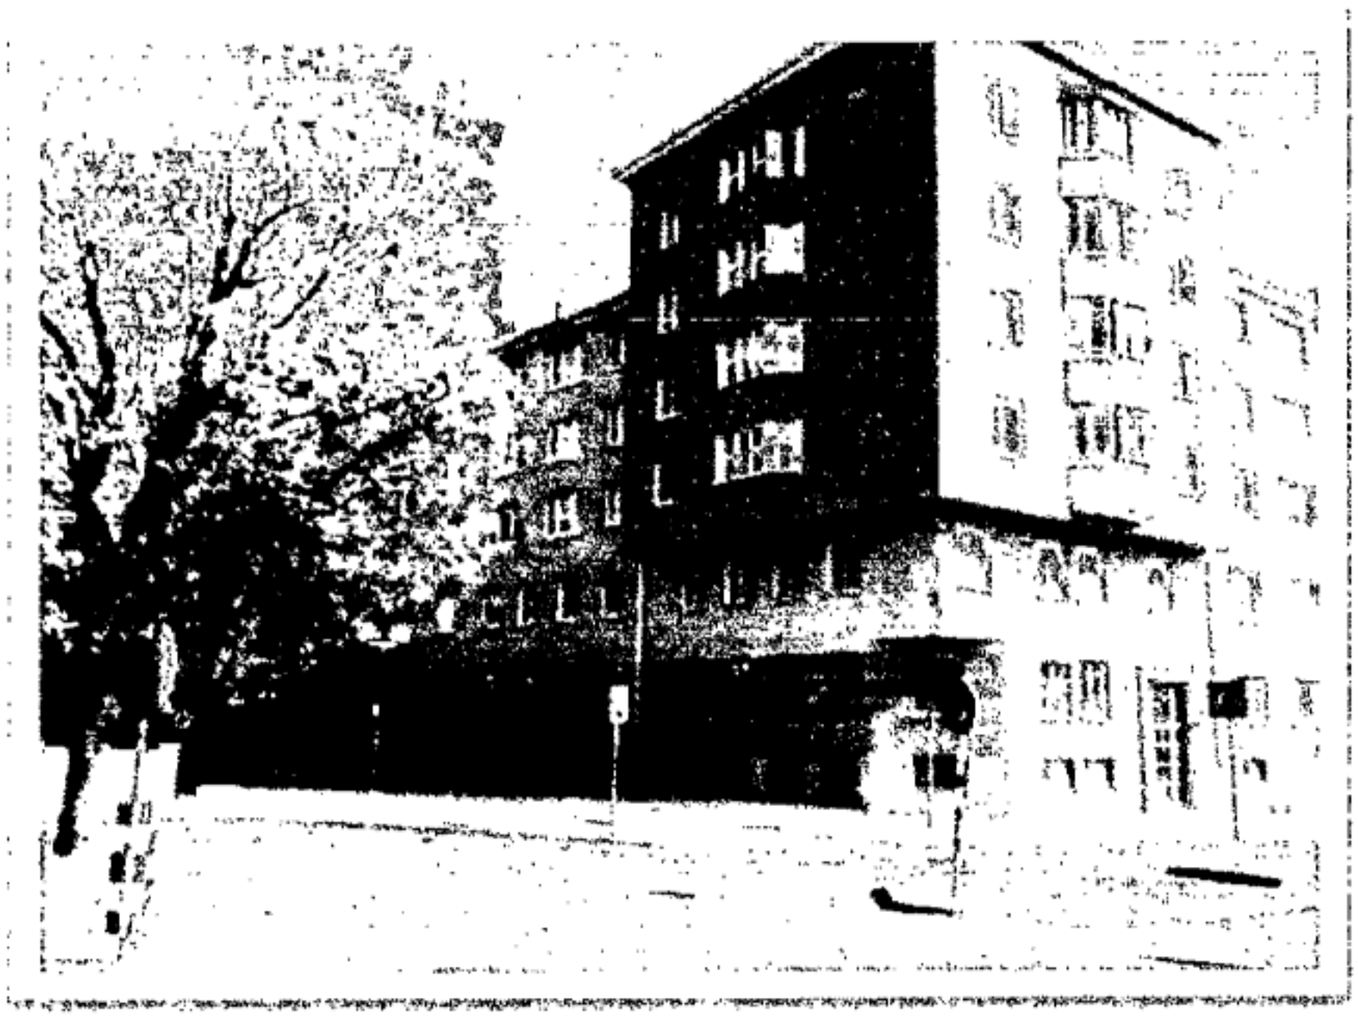

Föreningslån:

Inför fastighetens förvärv har gjorts en upphandling av bank till både bostadsrättsförening och samtliga boende.

allabrf.se

2012061905001

6. Beräknade löpande kostnader

Kapitalkostnader		
Räntekostnad		985 779 kr
Driftskostnader		
Löpande drift & underhåll		989 280 kr
- Administration	110 000 kr	
- Försäkring	26 480 kr	
- Värme	323 056 kr	
- Vatten	92 680 kr	
- El	105 920 kr	
- Skötsel mark	10 592 kr	
- Skötsel byggnad	22 508 kr	
- Skötsel installationer	43 692 kr	
- Reparationer	74 144 kr	
- Sophämtning	52 166 kr	
- Städning	37 072 kr	
- Övrigt	90 970 kr	
Övriga kostnader		
Kommunal fastighetsavgift[2)]		49 045 kr
Avsättning fond för yttre underhåll[3)]		87 600 kr
Totalt		**2 111 704 kr**

1) Drift och underhållskostnaderna är beräknade på den sammanlagda ytan för hyresrätter, bostadsrätter och lokaler och uppskattade till ett vägt genomsnitt om 360 kr/kvm per år.
2) Kommunal fastighetsavgift utgår vid tidpunkten för den ekonomiska planens upprättande med 1 365 kr/lägenhet. För lokalen är fastighetsavgiften bedömd till 4000 kr/år.
3) I enlighet med föreningens stadgar görs en årlig avsättning till fond för yttre underhåll motsvarande 0,3 % av fastighetens taxeringsvärde.

Drift & underhåll:

Beräkningen av drift och underhållskostnader bygger på av säljaren lämnade uppgifter samt jämförelser med liknande objekt. I drift och underhåll ryms bla kostnader för värme, förvaltning, löpande underhåll, vatten, sophämtning mm.

allabrf.se

2012061905002

7. Beräknade löpande intäkter

Intäkter	
Hyror bostäder	858 491 kr
Hyror lokaler och förråd	67 200 kr
Årsavgifter från medlemmar	1 186 013 kr
Totalt	**2 111 704 kr**

7.1 Övriga upplysningar om löpande kostnader & intäkter:

Kostnad för lån under tre år enligt nuvarande ränteantagande: 2 957 337 kr

Föreningen skall enligt bokföringslagen göra avskrivningar på byggnad vilket påverkar föreningens bokföringsmässiga resultat men inte likviditeten.

